




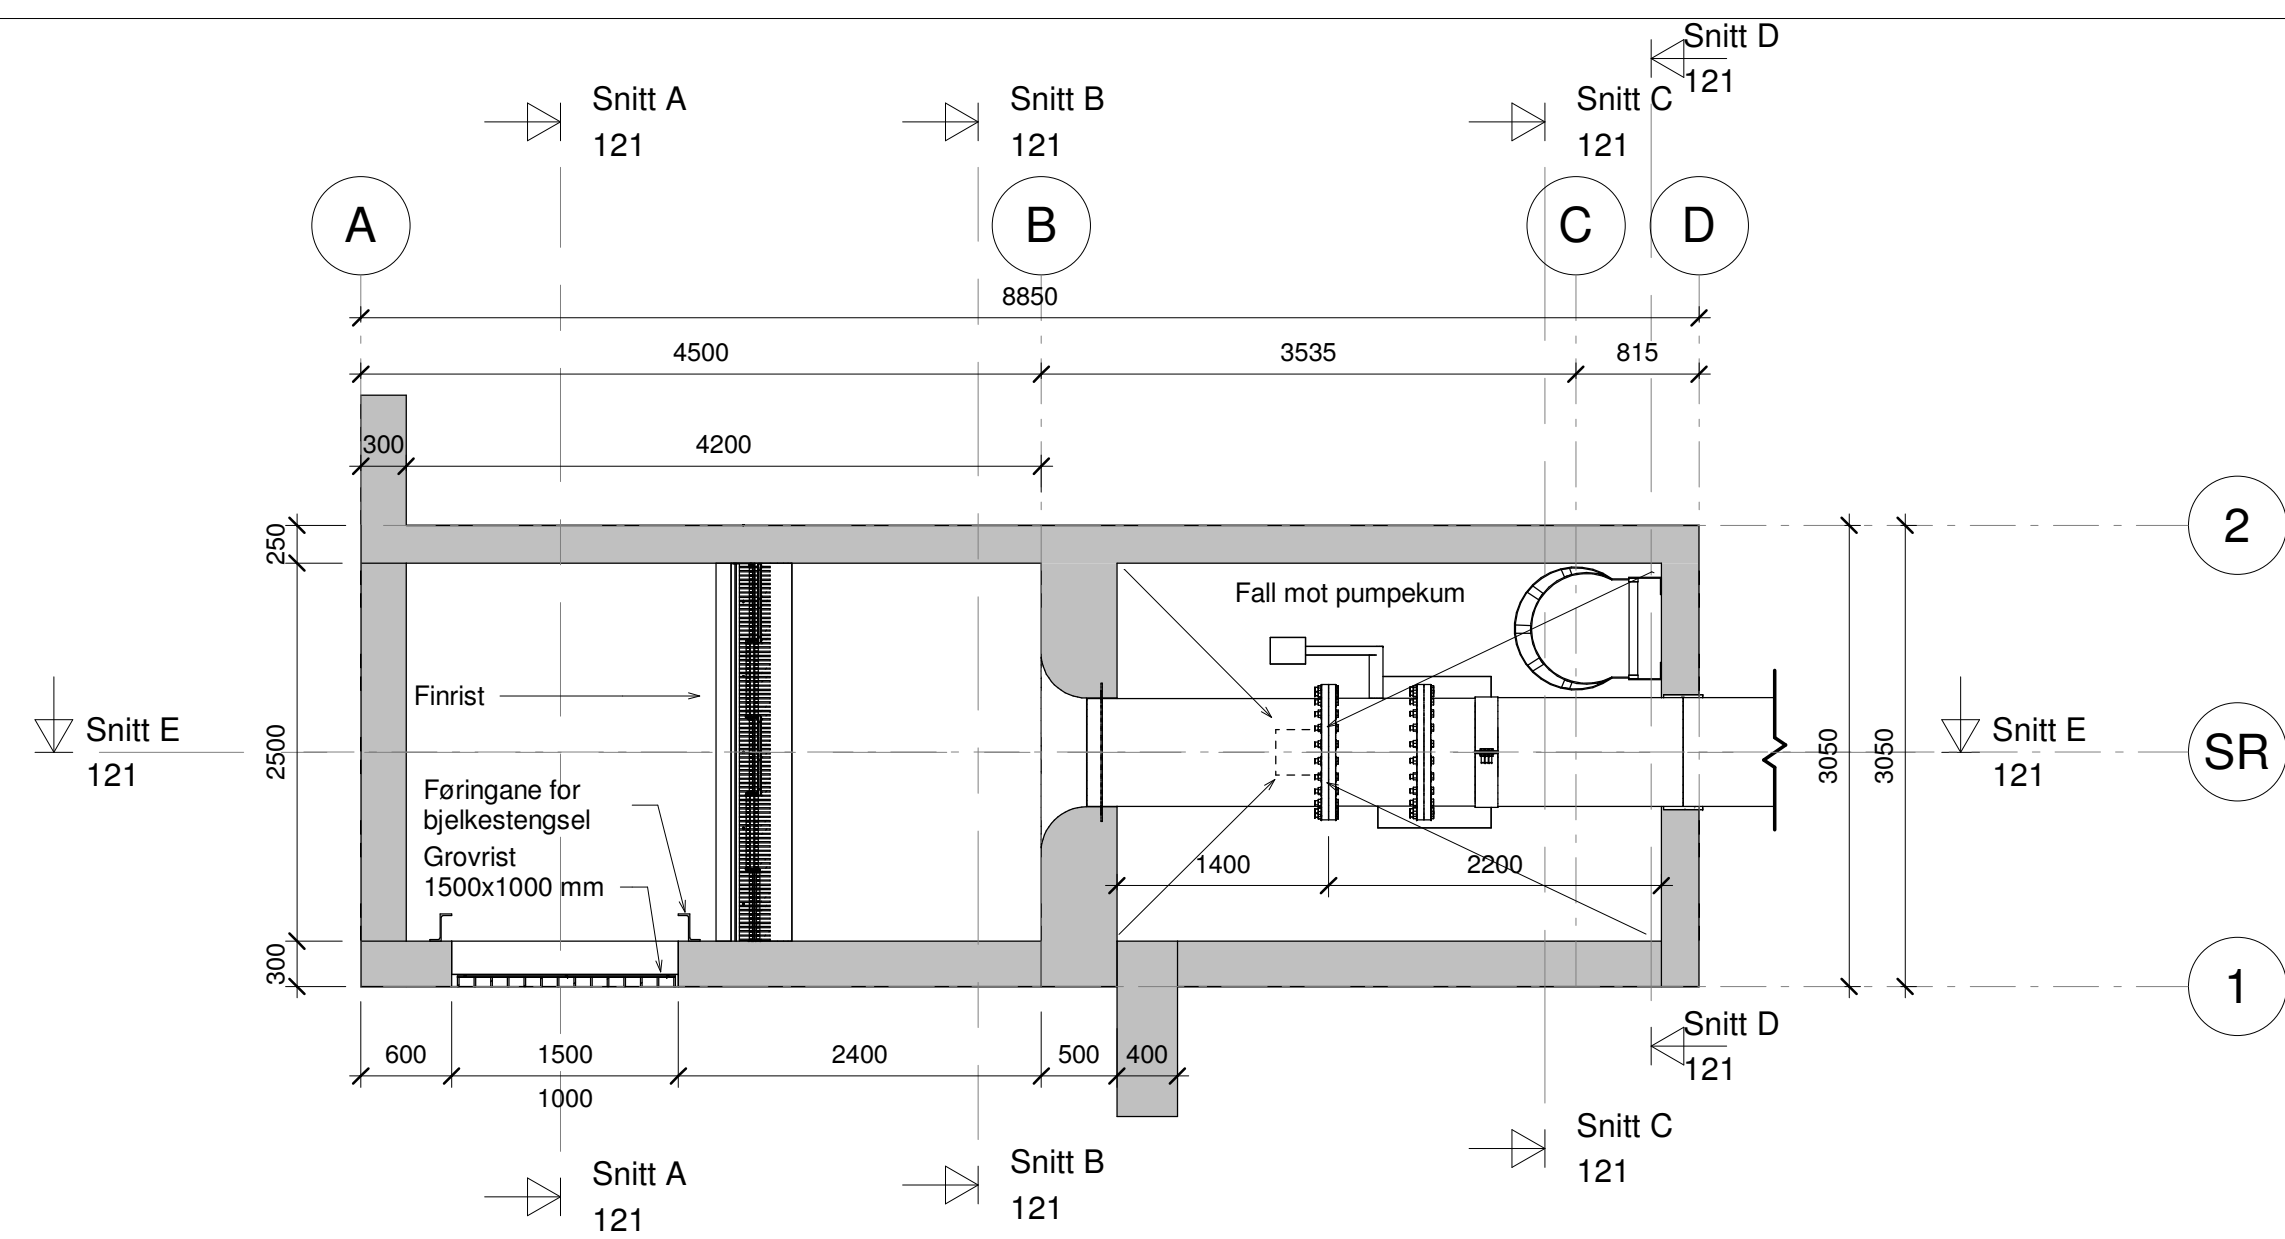


Plan trykkroyr
1 : 50

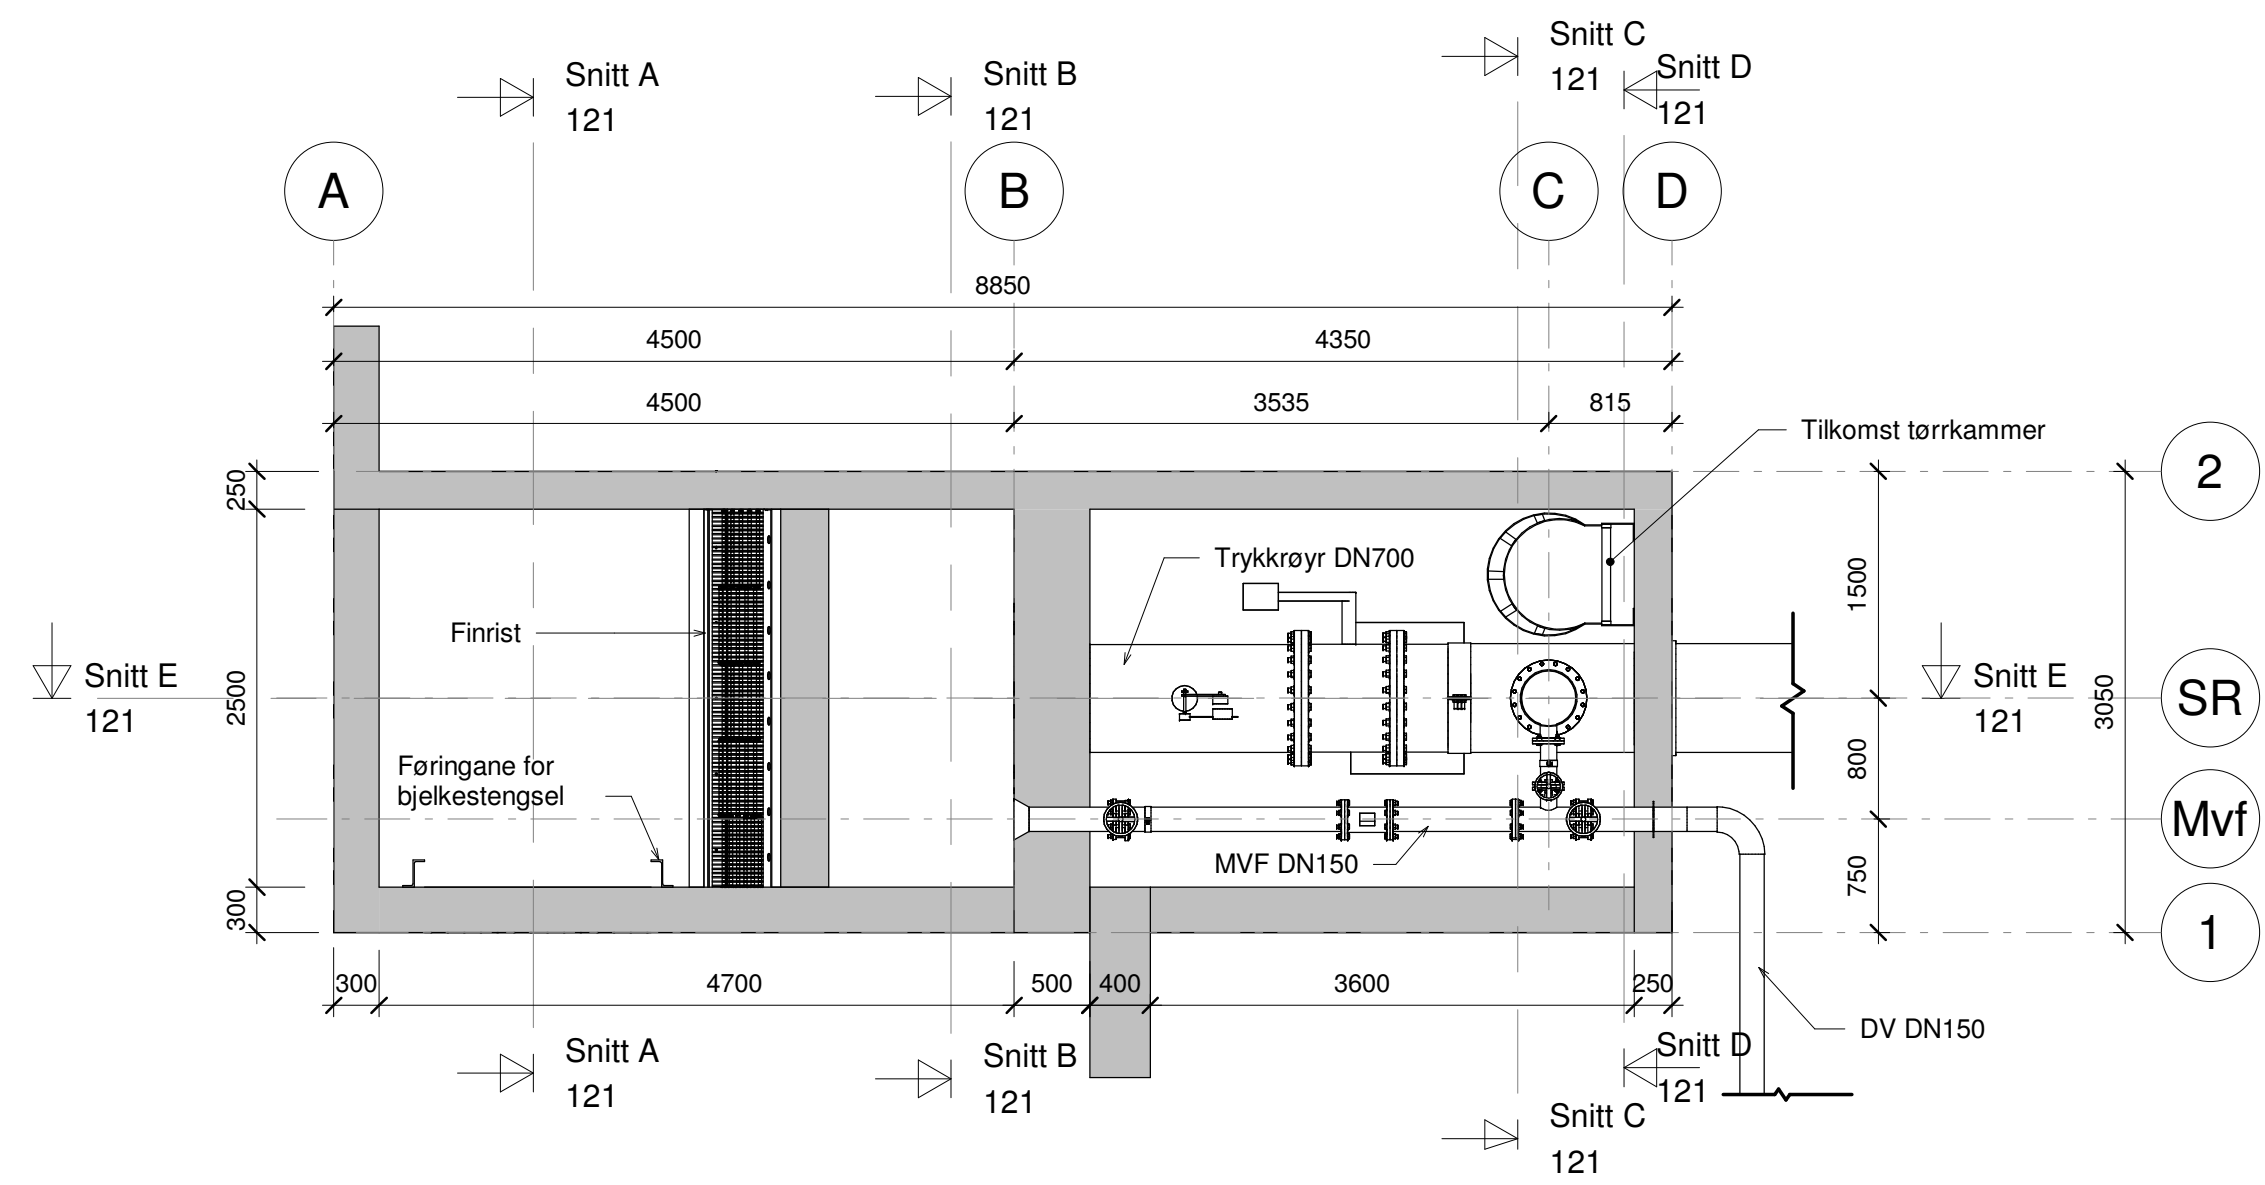

Plan mvf
1 : 50

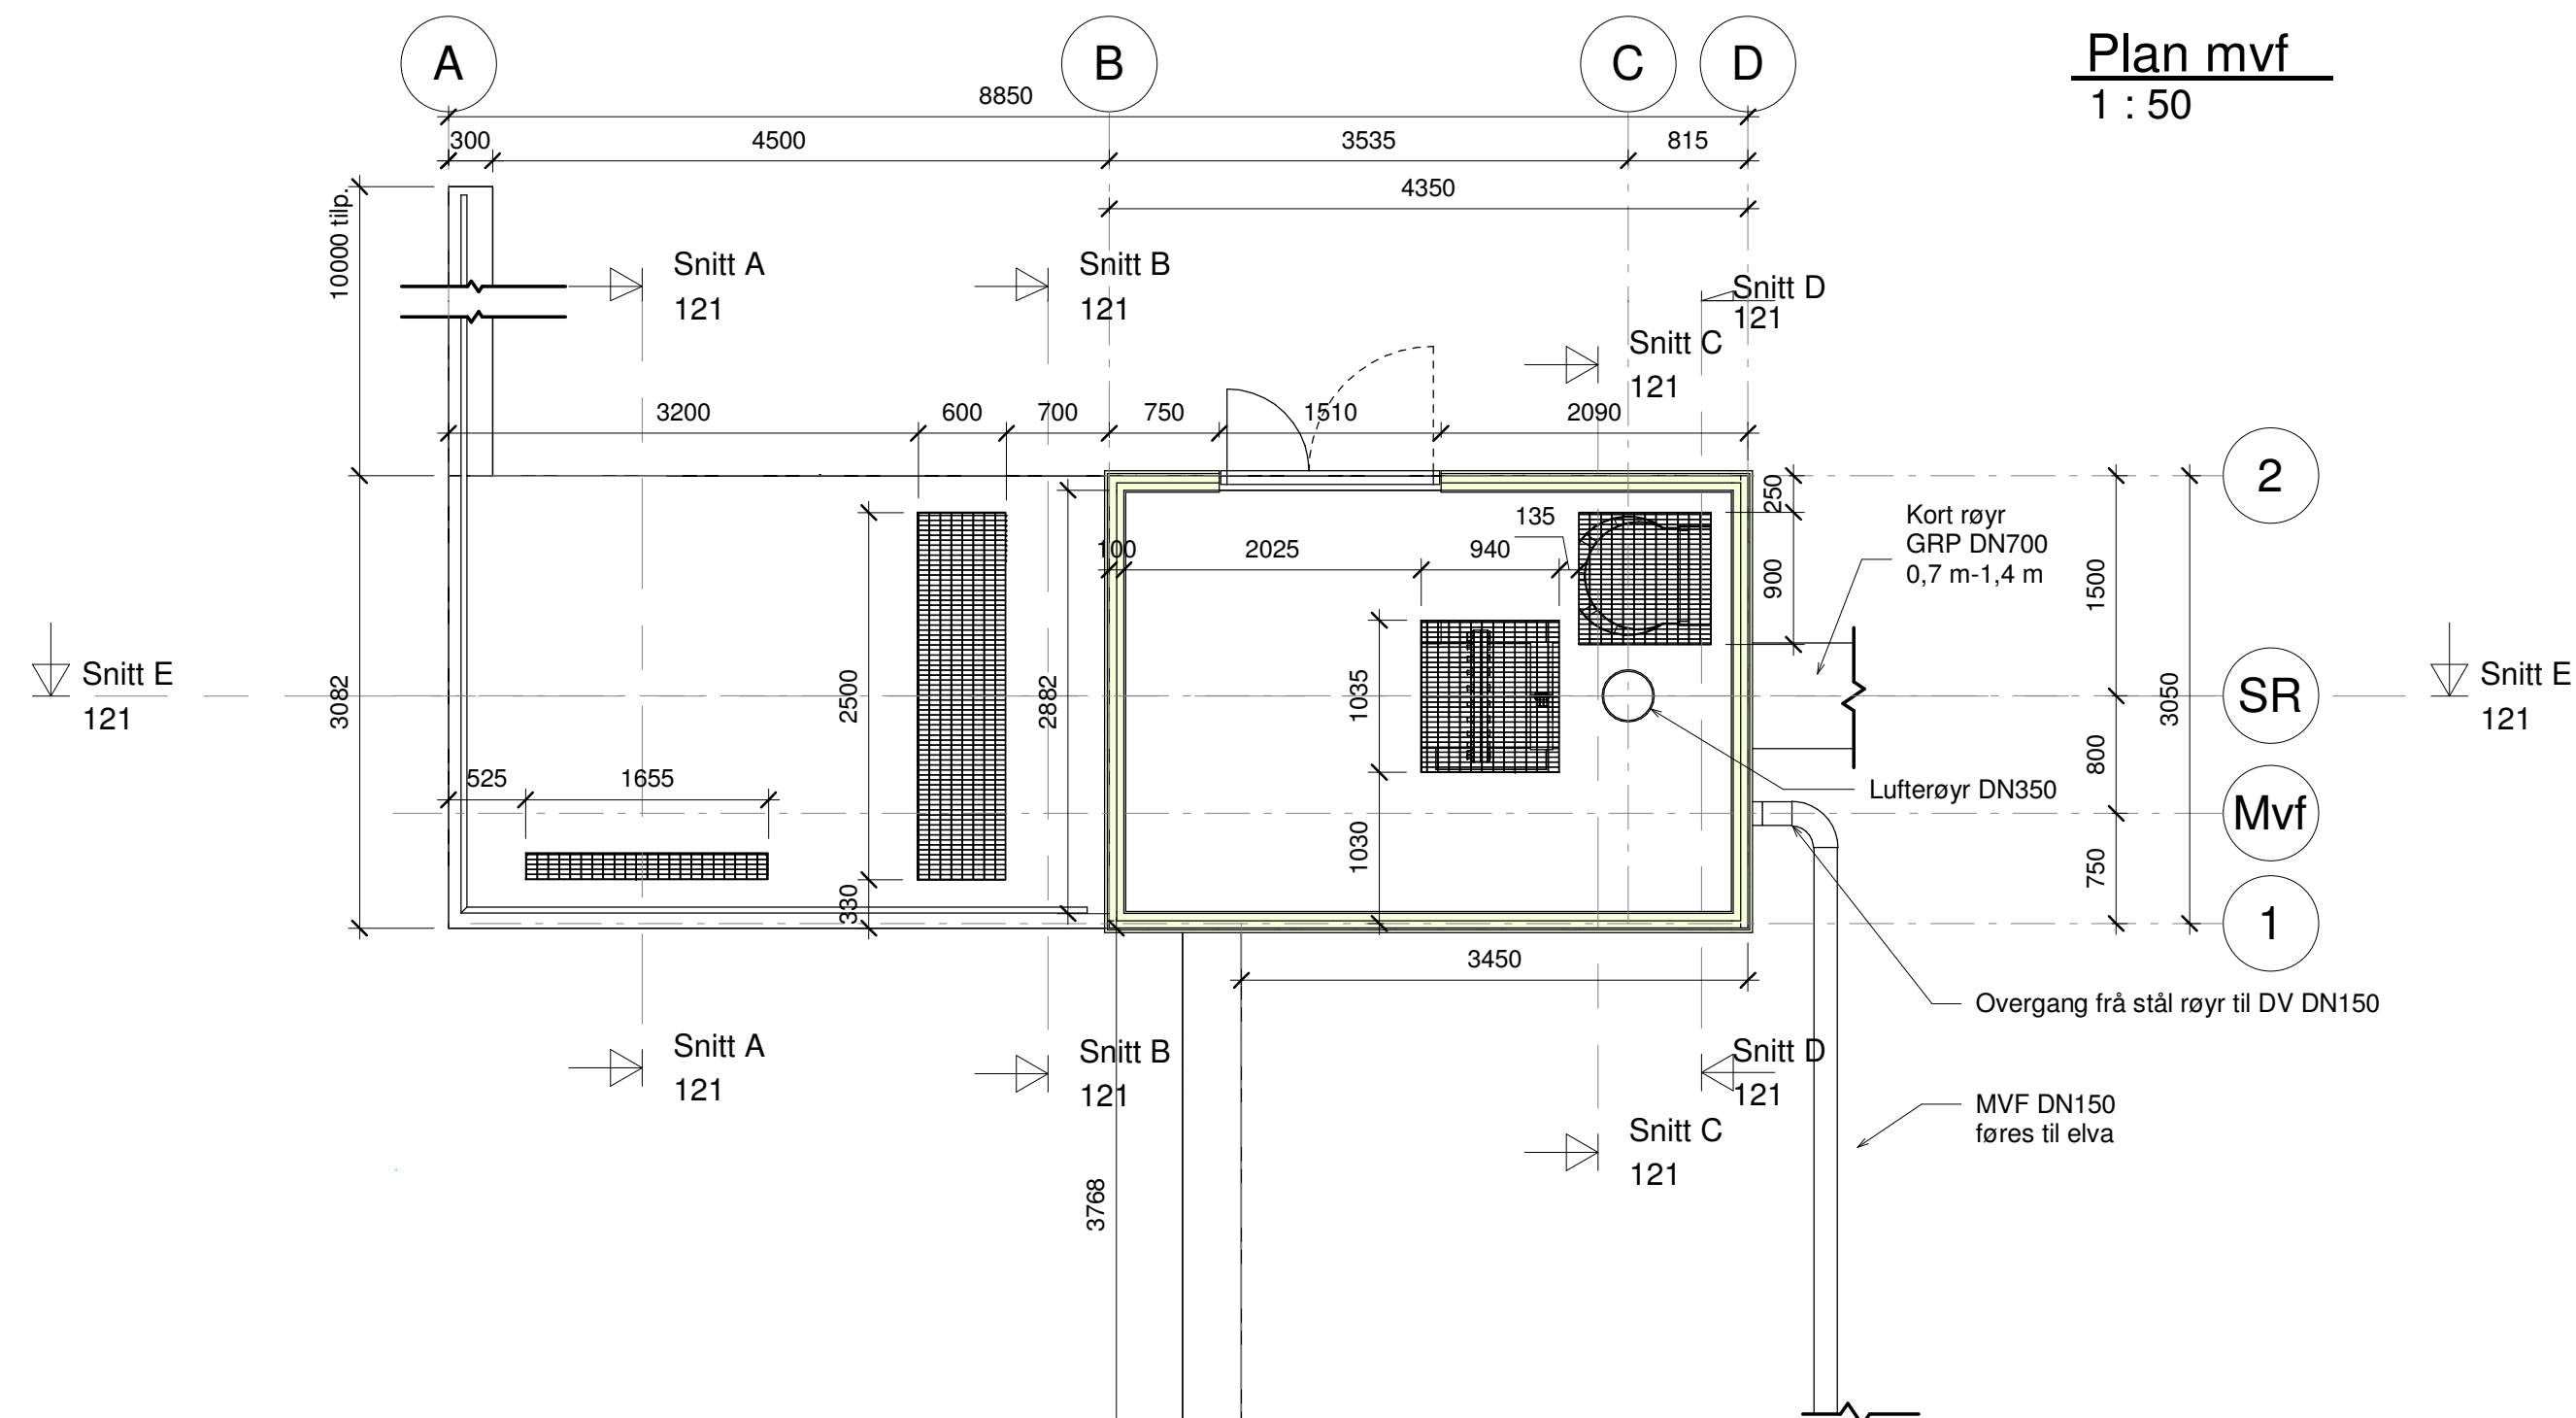

Plan dekke
1 : 50

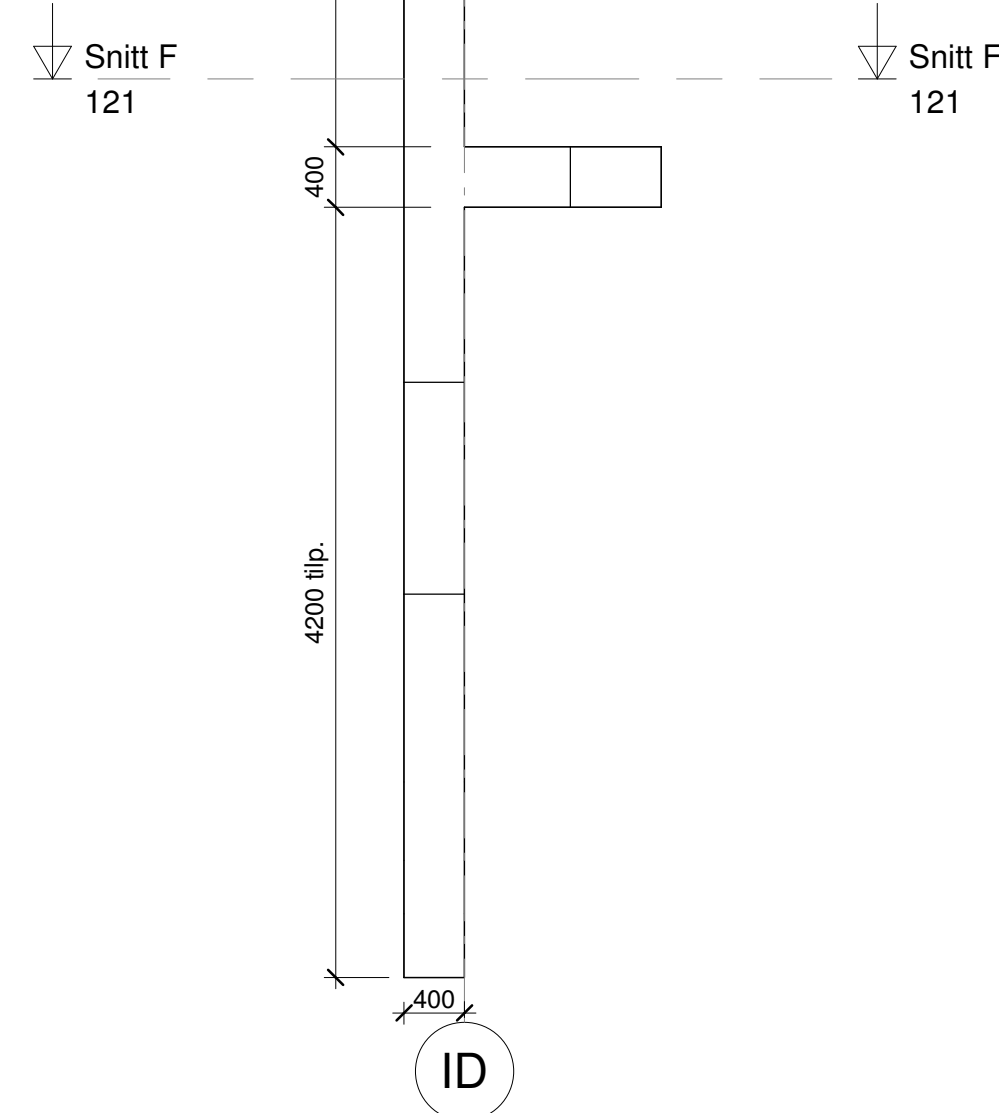

Rev.	Revisjon gjeld	Uttent	Kontr.	Dato
	Som bygget tekening	Dato	05.10.2022	
	Arbeids-tekening	Tekn.	12W	
	Arbeids-tekening	Kontr.	SD	
	Målestekning	Målestokk	1 : 50	
	Forberedelse-tekening	Formål	AT	
	Prosjekt nr. 22128	Tekning nr.	120	
		Revisjon		

Magne Hafstad AS
Gravdalselva kraftverk
Inntak og dam
Plan

