




Plan
1 : 50

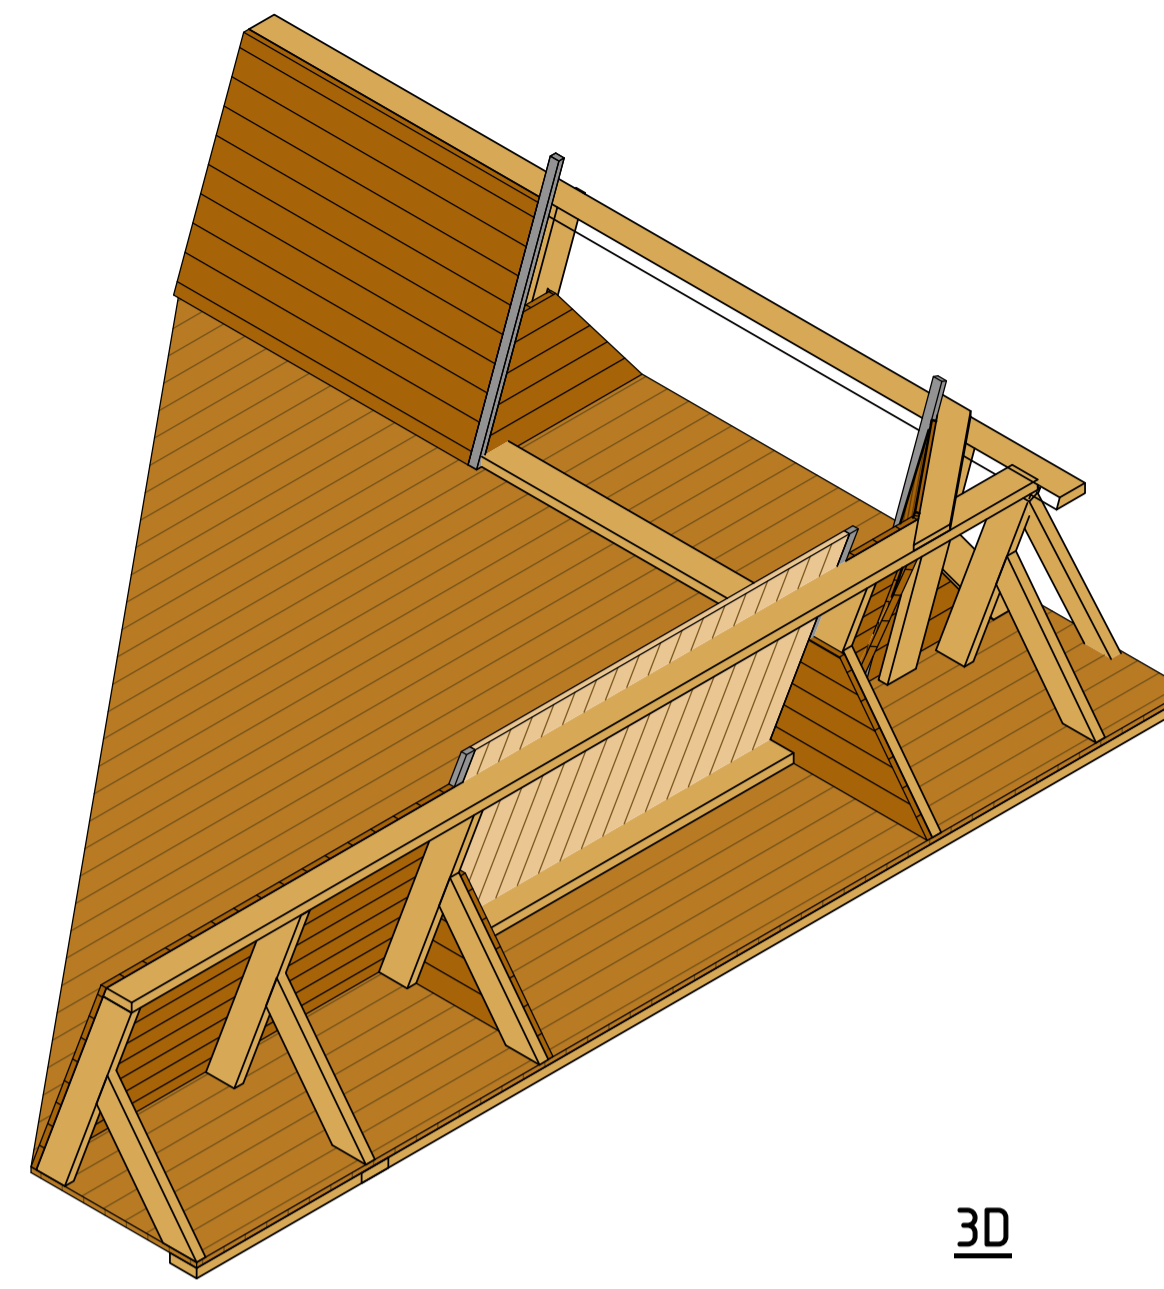


3D

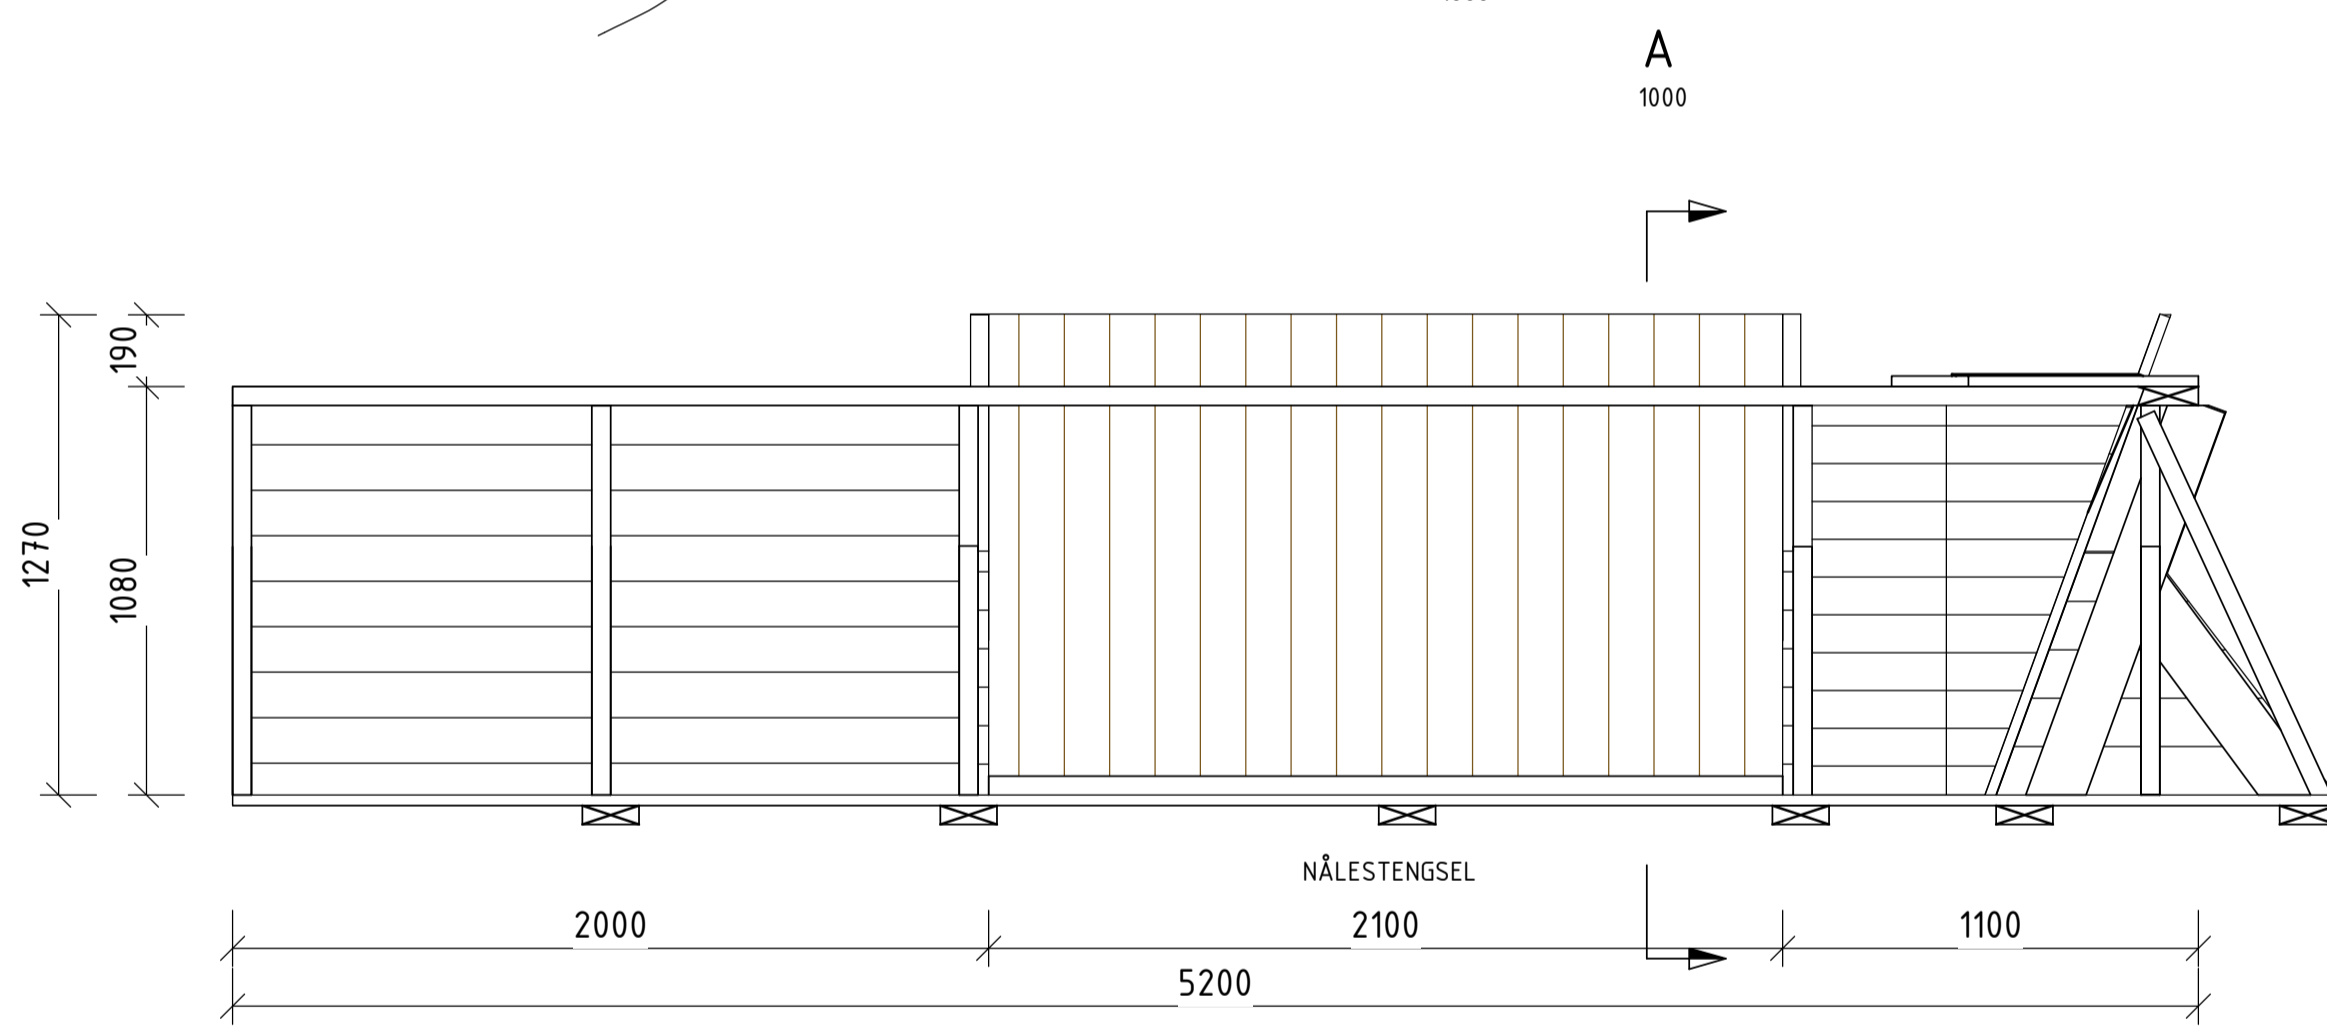

OPPRISS NEDSTRØMS B-B
1 : 20

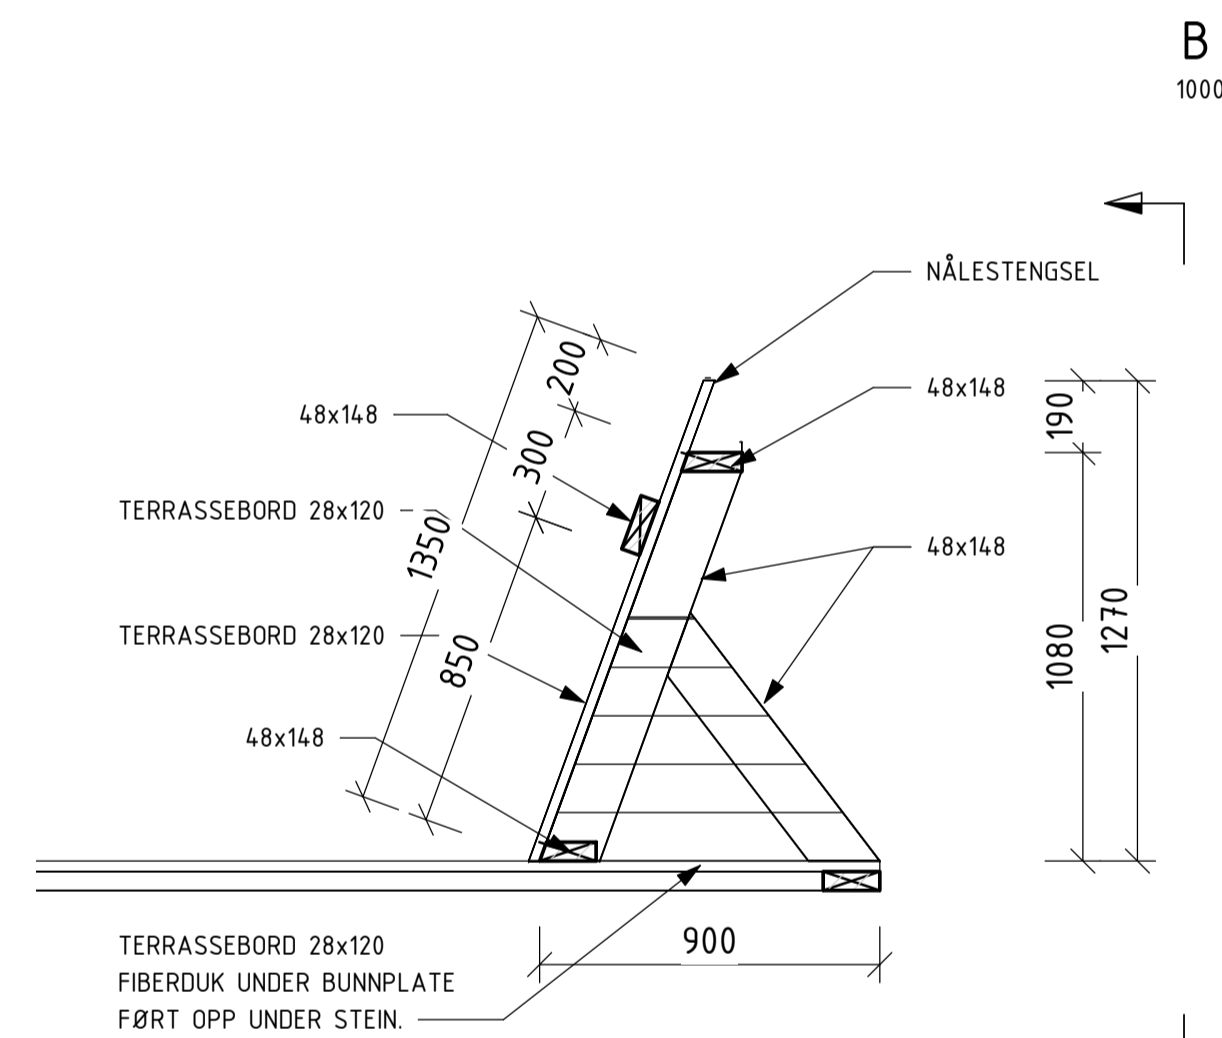

SNITT A-A
1 : 20

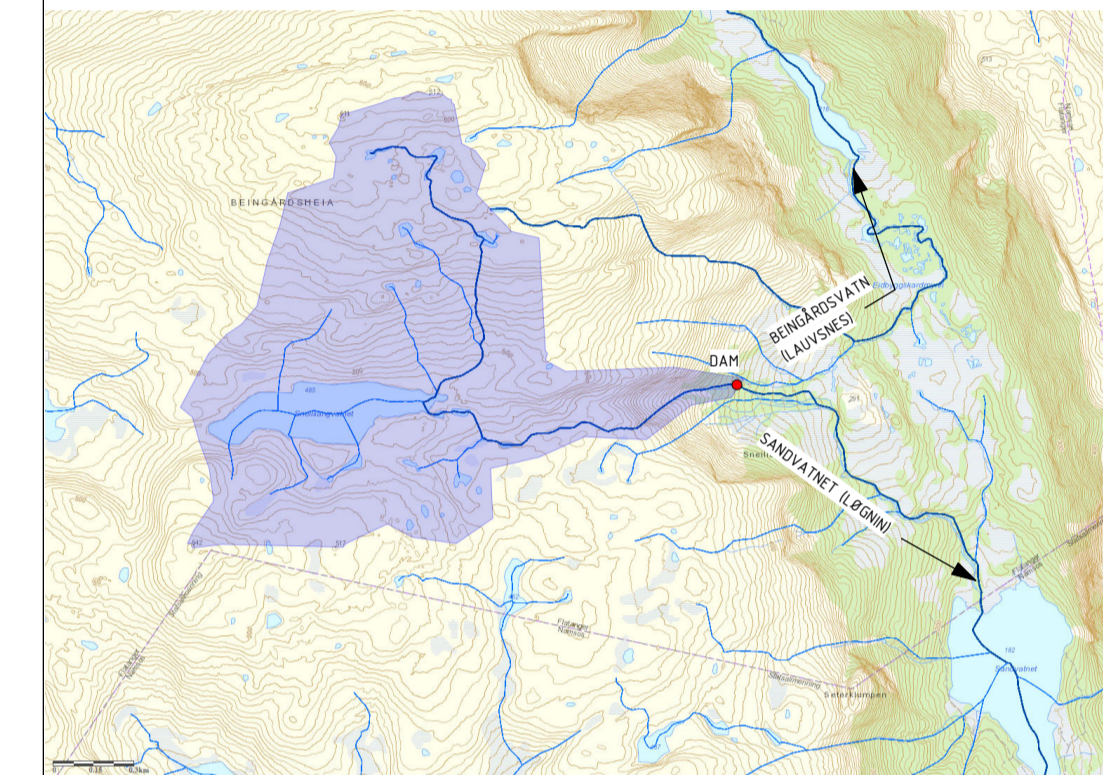

Tegningsstilt:	Tegningsstatus:
BEKKEOVERFØRING	SOM BYGGET
Dokumentnummer:	10220275-B-1000-Z



Rev	Endring	Utf	Kontr	Dato	
Oppdragsgiver	Småkraft AS	Utført av	NOMAST	Kontr. av	NODALS
Dato	14.01.2021	Ansvarlig			NODALS
Tittel	LAUVSNES, SNEILIBEKKEN	Målestokk	1:50, 1:20		
Format	A1	Sweco oppdragsnr.	10220275		
BEKKEOVERFØRING	STENGSEL / TREBUKKDAM	Sweco oppdragsleder	Bjørn Dalsnes		
PLAN, OPPRISS OG SNITT		Tegningsstatus	SOM BYGGET		
		Fagdisiplin	Tegningsnummer (bygg-et-fag-syst-type-løpenr)	Status	Rev.
		B	1000	Z	