


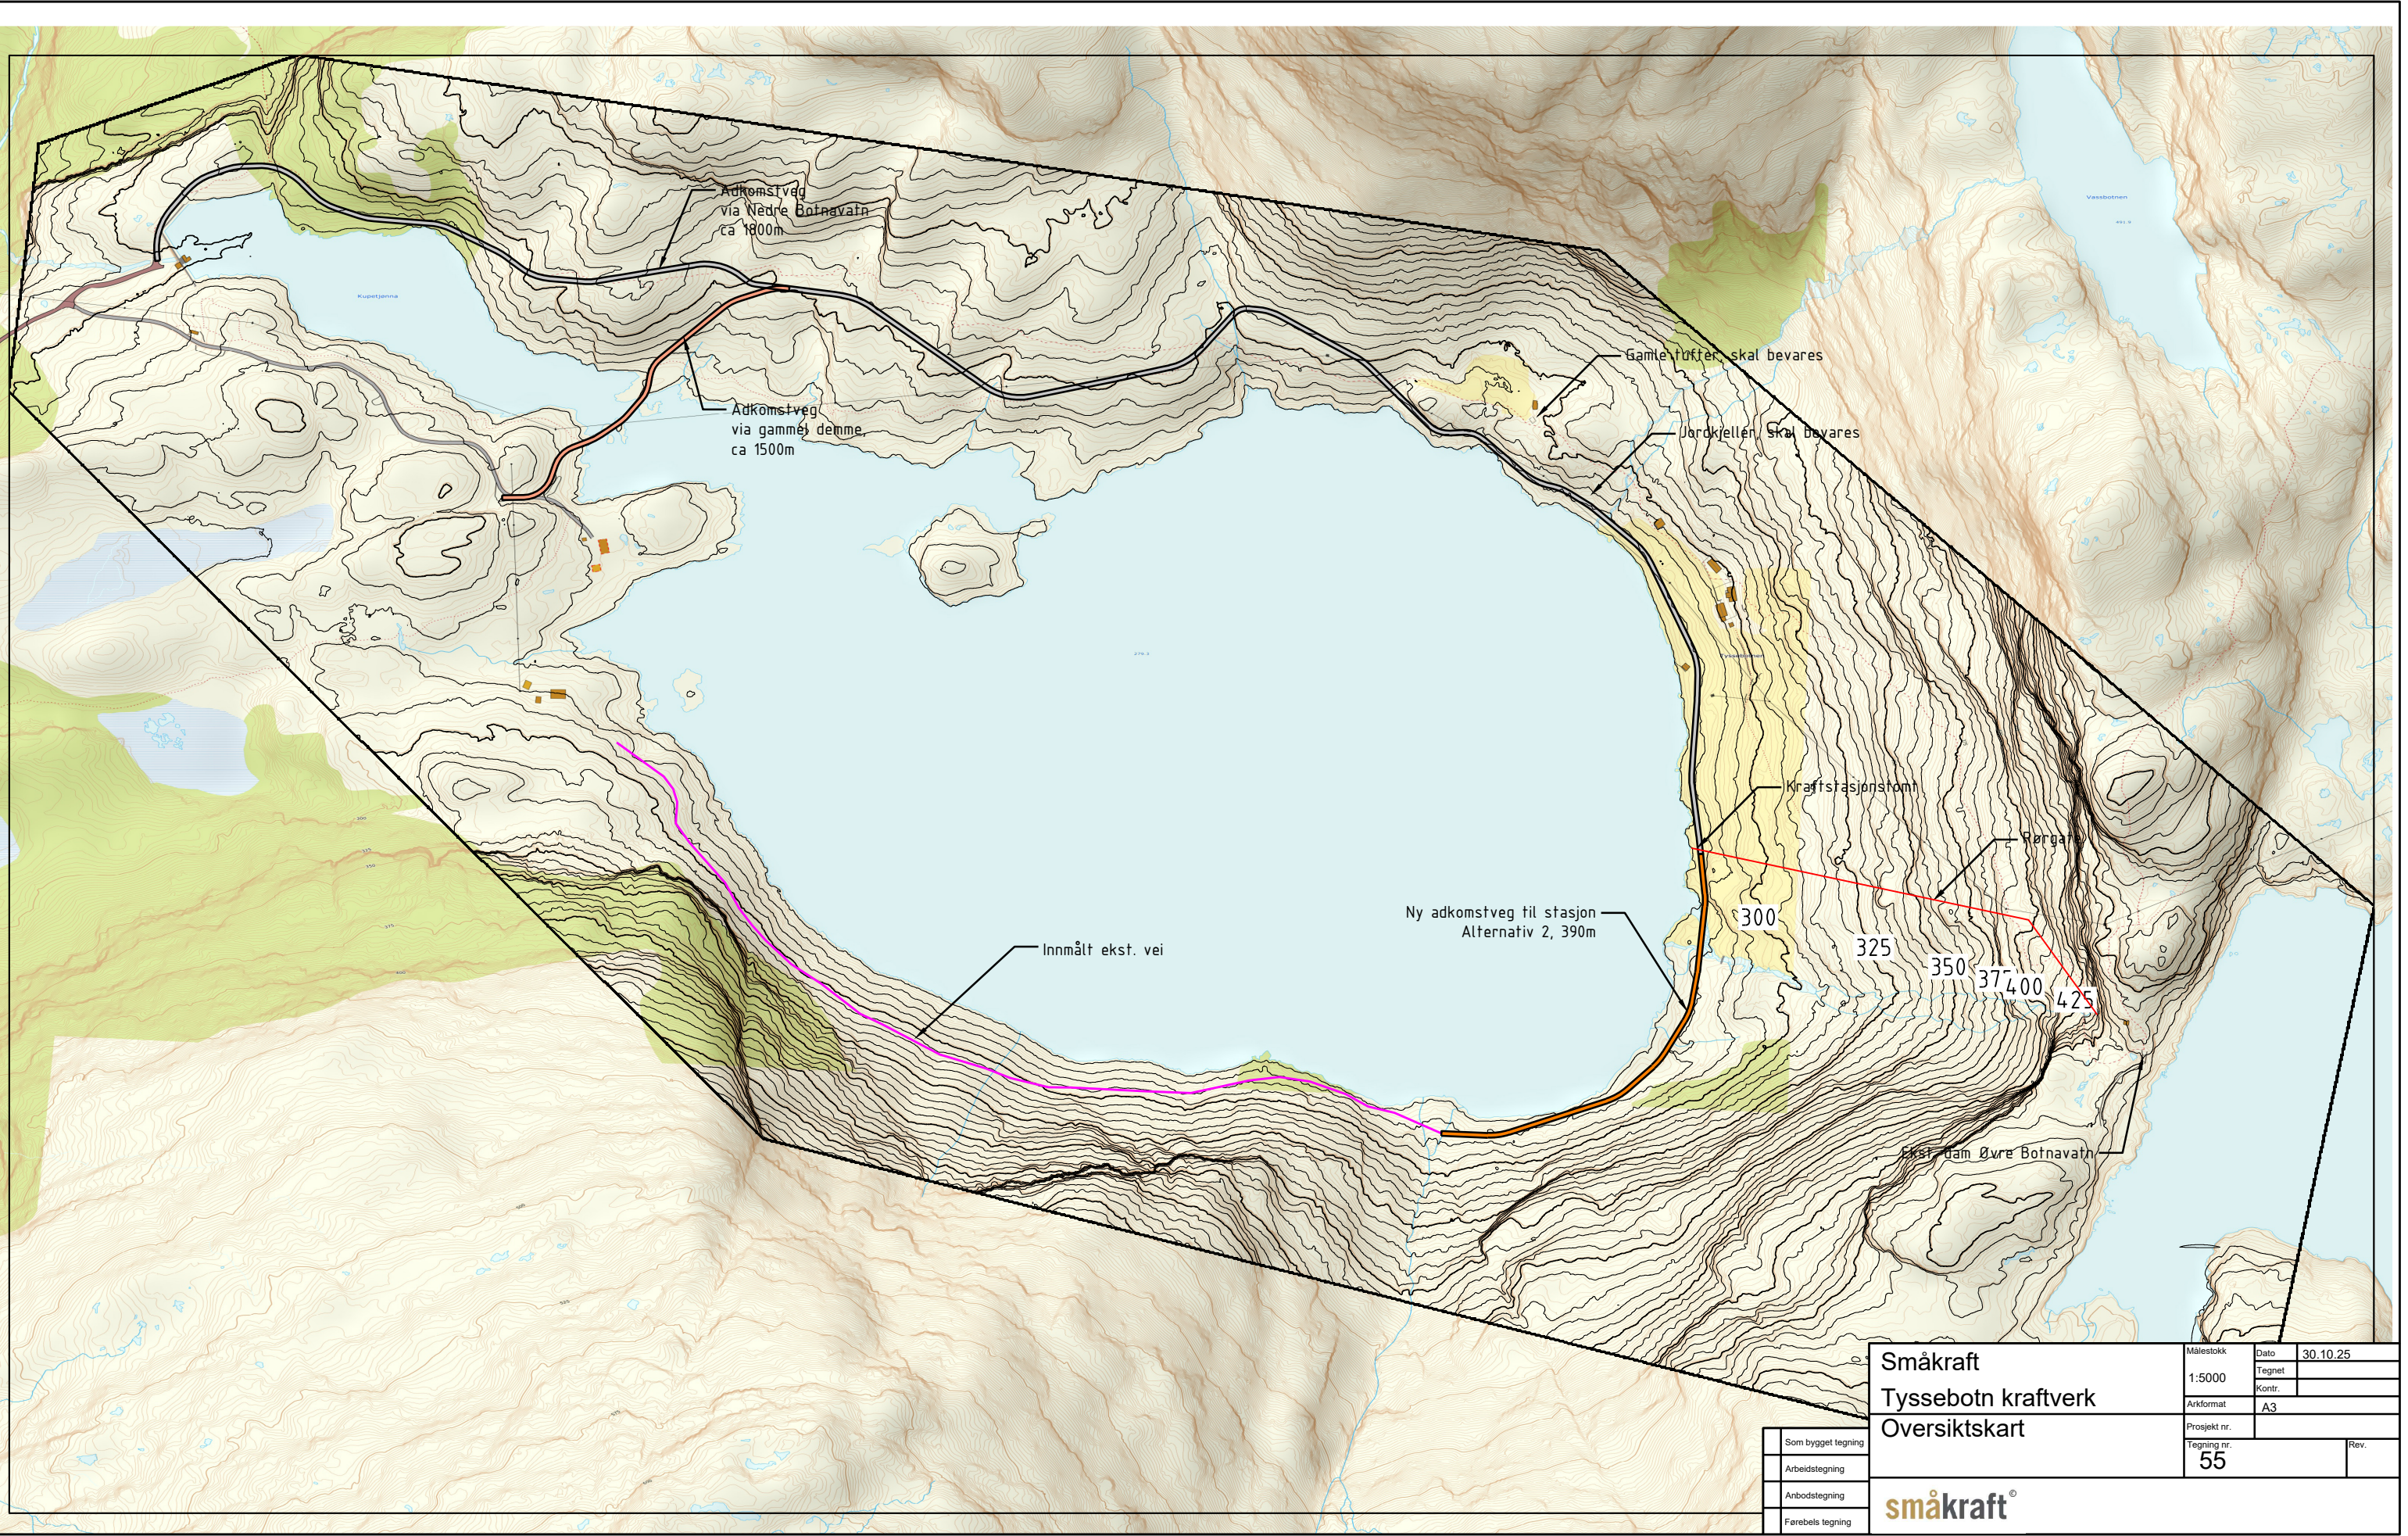

Som bygget tegning
Arbeidstegning
Anbudstegning
Førebels tegning

Småkraft
Tyssebotn kraftverk
Oversiktskart

småkraft®

Målestokk	Dato	30.10.25
1:5000	Tegnet	
Arkformat	Kontr.	
A3		
Prosjekt nr.		
Tegning nr.	55	Rev.