


1 Nord
1 : 50

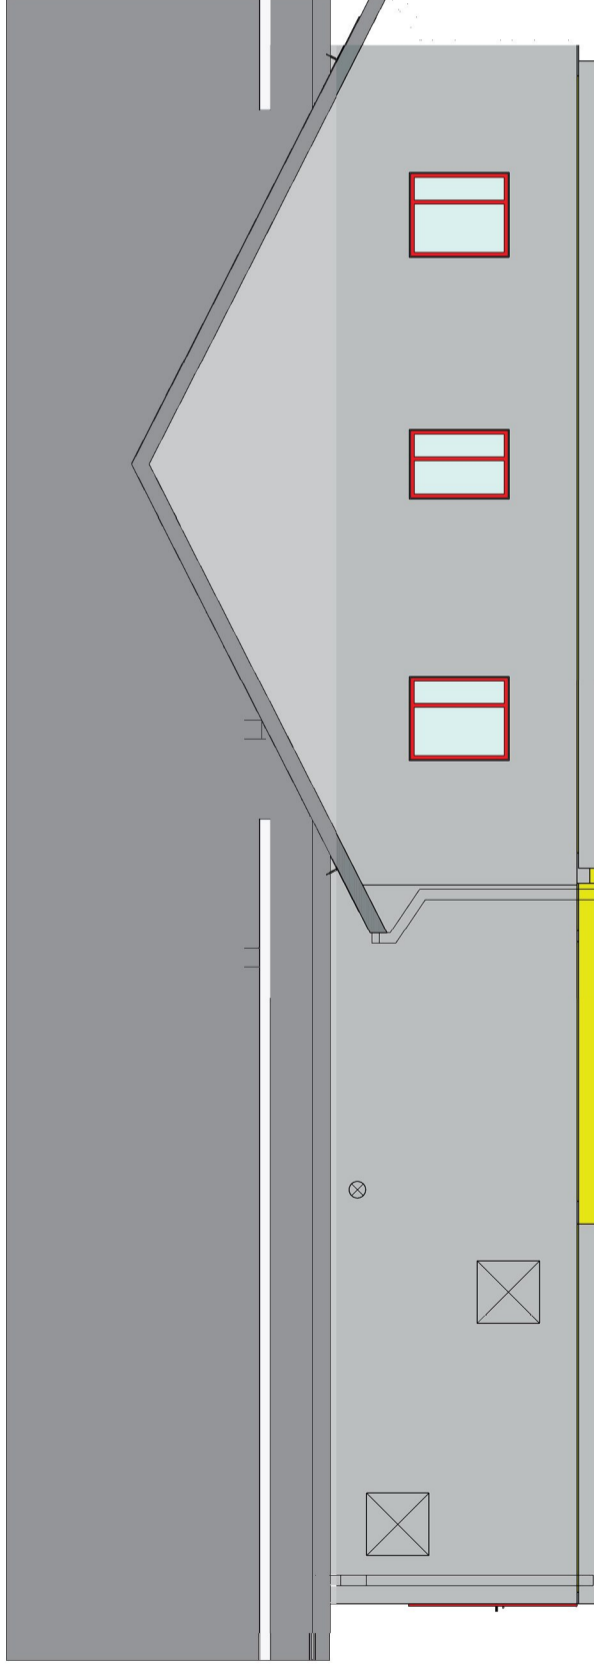

2 Sør
1 : 50


- Havvisninger:**
- 102-B-GEP-AE1-G-XF-005 Earth Works Design Pack
 - 00-XX-B-200-20-001_AE1_Oversiktsplan_Fundamenter og trekkerør
 - 102-B-GEP-AE1-G-XF-006 Control Building Architectural
 - 01-01-A-200-20-001 - Hovedplan
 - 01-01-A-200-20-002 - Gulvplan
 - 01-01-A-300-30-003 - Hinningsplan
 - 01-XX-A-200-40-004 - Snett 1, 2 og 3
 - 01-XX-A-200-40-005 - Nord_Sør
 - 01-XX-A-200-40-006 - Øst_Vest
 - 01-XX-A-200-50-007 - Detalj 1,7
 - 01-XX-A-200-50-008 - Illustrasjon (3D)
 - 01-XX-A-200-50-009 - Rensekjerna
 - 01-XX-A-200-50-000 - Vindusskjerna
 - 01-XX-A-200-50-001 - Dørskjerna
 - 01-01-A-200-50-002 - Brønndan og skallsikring
 - 102-B-GEP-AE1-G-XF-004 Control Building Structural Details
 - 01-00-B-200-20-001 - Fundamentplan
 - 01-00-B-200-20-002 - Gulvstopplan
 - 01-01-B-200-20-003 - Veggplan 1. etg
 - 01-01-B-200-20-004 - Utsparring fasade Nord_Sør
 - 01-01-B-200-20-005 - Utsparring fasade Øst_Vest
 - 01-01-B-200-20-006 - Gulv/karler og utsparring
 - 01-02-B-200-20-007 - Døke over 1. etg
 - 01-02-B-200-20-008 - Takplan
 - 01-00-B-200-30-009 - Fundamentplan - Armering
 - 01-00-B-200-30-000 - Gulvstopplan - Armering
 - 01-XX-B-200-50-001 - Detaljer Armering
 - 01-XX-B-200-50-002 - Trekkerør

Kompleks	Tegningnummer	Revisjon	Status
	01-XX-A-200-40-005	01Z	


"Underlagt taushetsplikt etter energiloven §9-3, jf. bfe §6-2"
 "Unntatt fra innsyn etter offentleglova § 9"

Merknader:
 - Ferrereng på utsiden av bygg skal ha fall på min 120 tre meter fra husegg

01Z	AS BUILT	31/10/2018	KUN	DBA	DBA
Revisjon	Endring/innleggelse	Dato	Tegnet	Korrigert	Godkjent
<p>AS BUILT</p> <p>RAMBOLL</p> <p>Ramboll Norge AS - Region Midt-Norge Mellesmilla 78-7493 Trondheim TF 73 84 10 00 - Faks 73 84 11 80</p> <p>STJERN</p> <p>Statnett</p> <p>10218-GEP-ÅFJ-G-XF-0006 (ÅFJ) Åfjord tr. st Kontrollhus Nord_Sør</p> <p>STATNETT-ID DOCID: REV: 01Z</p> <p>Oppdragsnummer 1350017217</p> <p>Dokumentasjon GPS MBNO Målestokk 1:50</p> <p>Rydd Etasje Rg System Type Dokumentnummer 01-XX-A-200-40-005</p> <p>01Z</p>					

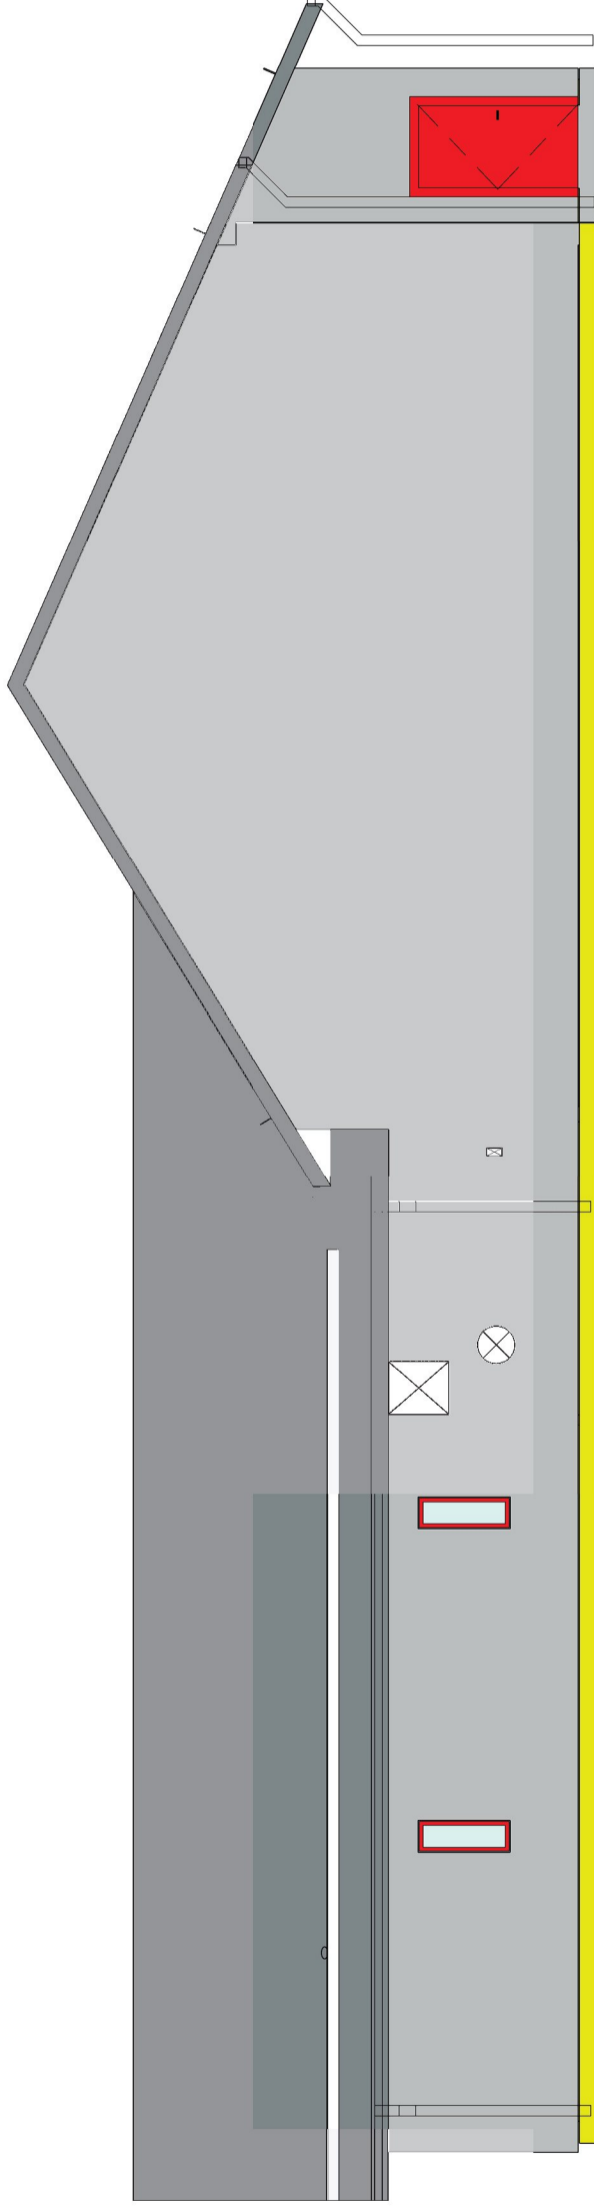

1 Fasade Øst
1:50

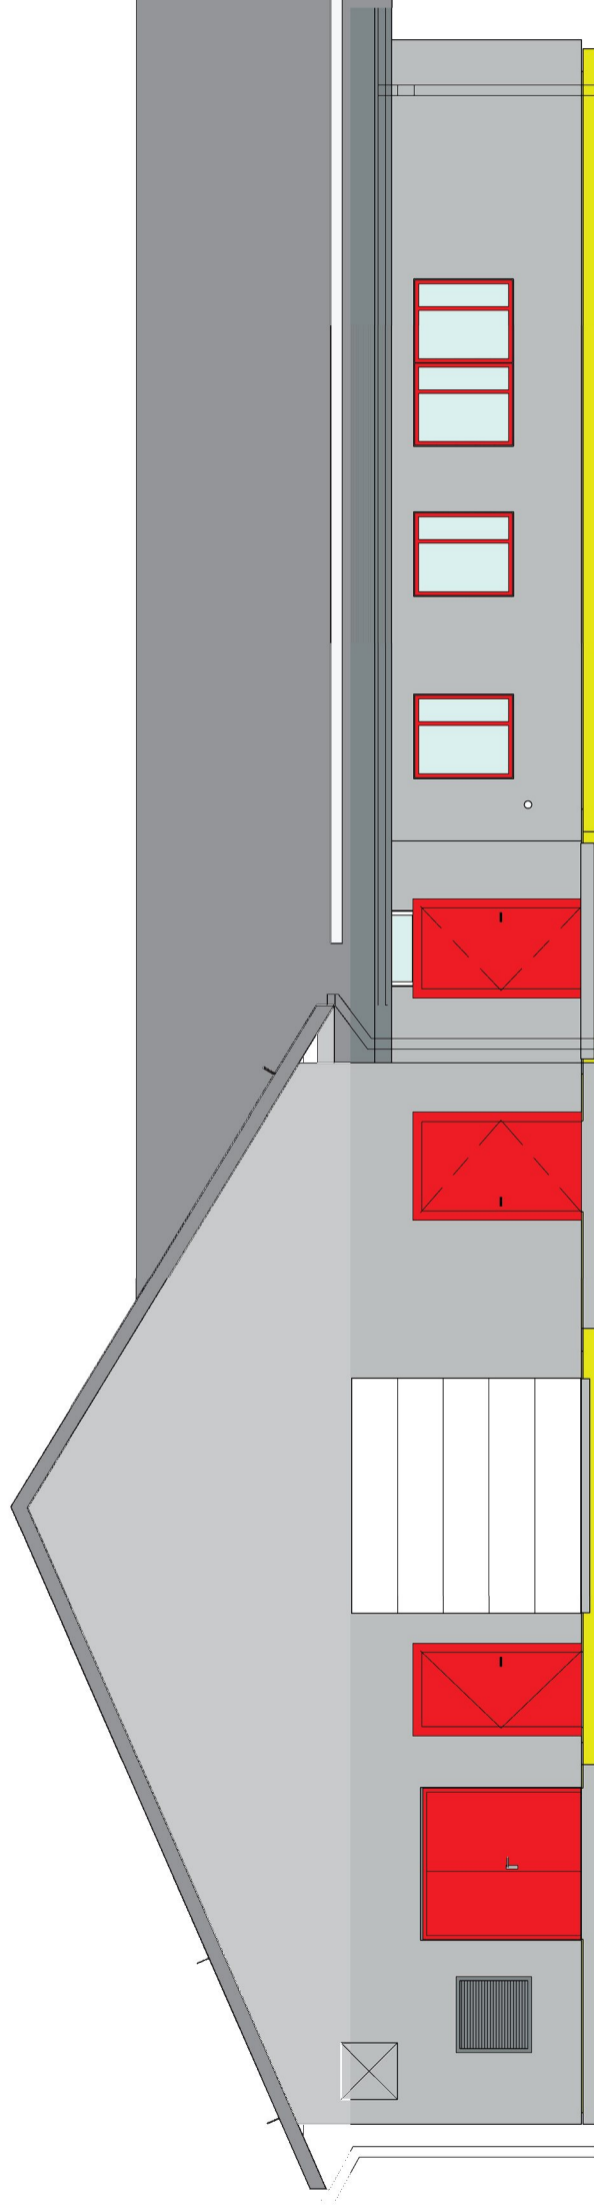

2 Fasade Vest
1:50

- Henvísinger:**
- 1028-GEP-AE1-G-XF-006 Earth Works Design Pack
 - 00-XX-B-200-20-001 AE1 Oversiktsplan, Fundamenter og trekkeror
 - 1028-GEP-AE1-G-XF-006 Control Building Architectural
 - 01-01-A-200-20-001 - Hovedplan
 - 01-01-A-200-20-002 - Gulvplan
 - 01-01-A-200-20-003 - Himlingsplan
 - 01-XX-A-200-40-004 - Snett 1, 2 og 3
 - 01-XX-A-200-40-005 - Nord_Sør
 - 01-XX-A-200-40-006 - Øst_Vest
 - 01-XX-A-200-50-007 - Dørløp 1,7
 - 01-XX-A-200-50-008 - Illustrasjon (3D)
 - 01-XX-A-200-60-009 - Rømskjema
 - 01-XX-A-200-60-010 - Vindusskjema
 - 01-XX-A-200-60-011 - Dørskjema
 - 01-01-A-200-50-002 - Brannplan og skilskring
 - 1028-GEP-AE1-G-XF-004 Control Building Structural Details
 - 01-00-B-200-20-001 - Fundamenterplan
 - 01-01-B-200-20-002 - Gulvstopplan
 - 01-01-B-200-20-003 - Vegger Plan 1, etg
 - 01-01-B-200-20-004 - Utsparinger fasade Nord_Sør
 - 01-01-B-200-20-005 - Utsparinger fasade Øst_Vest
 - 01-01-B-200-20-006 - Gubber/karater og utsparinger
 - 01-02-B-200-20-007 - Dekke over 1 etg
 - 01-02-B-200-20-008 - Takplan
 - 01-00-B-200-30-009 - Fundamenterplan - Armering
 - 01-00-B-200-30-010 - Gulvstopplan - Armering
 - 01-XX-B-200-50-011 - Detaljer Armering
 - 01-XX-B-200-50-012 - Trekkeror

Kompleks: Tegnenummer: Revisjon: Status:

01-XX-A-200-40-006 01Z

"Underlagt taushetsplikt etter energiloven § 9-3, jf. bte § 6-2"
 "Urtatt fra innsyn etter offentliglova § 13"

Merknader:

- Terreng på utsiden av bygg skal ha fall på min 120 tre meter fra husvegg

0 1Z AS BUILT
 Revisjon: Beskrivelse: Dato: 31/10/2018 KUN DBA DBA DBA
 Prosjektleder: Tegnert: Revisjonen: Godkjent:

AS BUILT

RAMBOLL

Ramboll Norge AS - Region Midt-Norge
 Melismilla 7/9 - 7493 Trondheim
 TF 73 04 10 00 - Fax: 73 04 11 00


STJERN

Statnett


STATNETT-ID: 01Z
 DOKUM: 1350017217
 Oppdragsnummer: 1350017217
 Dokumentasjonstyp: GPS
 MBNO av: MBNO
 Skala: 1:50
 Revisjon: 01Z
 Status:

10218-GEP-ÅFJ-G-XF-0006
 (ÅFJ) Åfjord tr. st
 Kontrollhus
 Øst_Vest

Byggingen: Byggestadium: Byggestadium: Type: Dokumentnummer: 01-XX-A-200-40-006 01Z

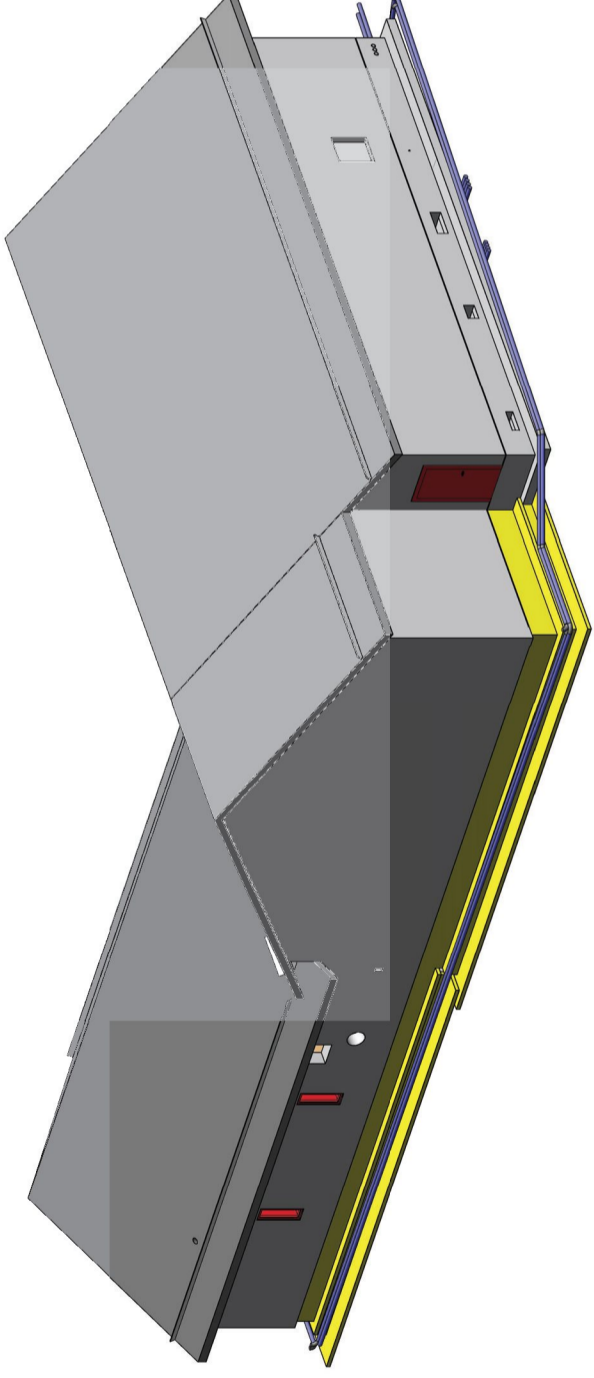

3D_1

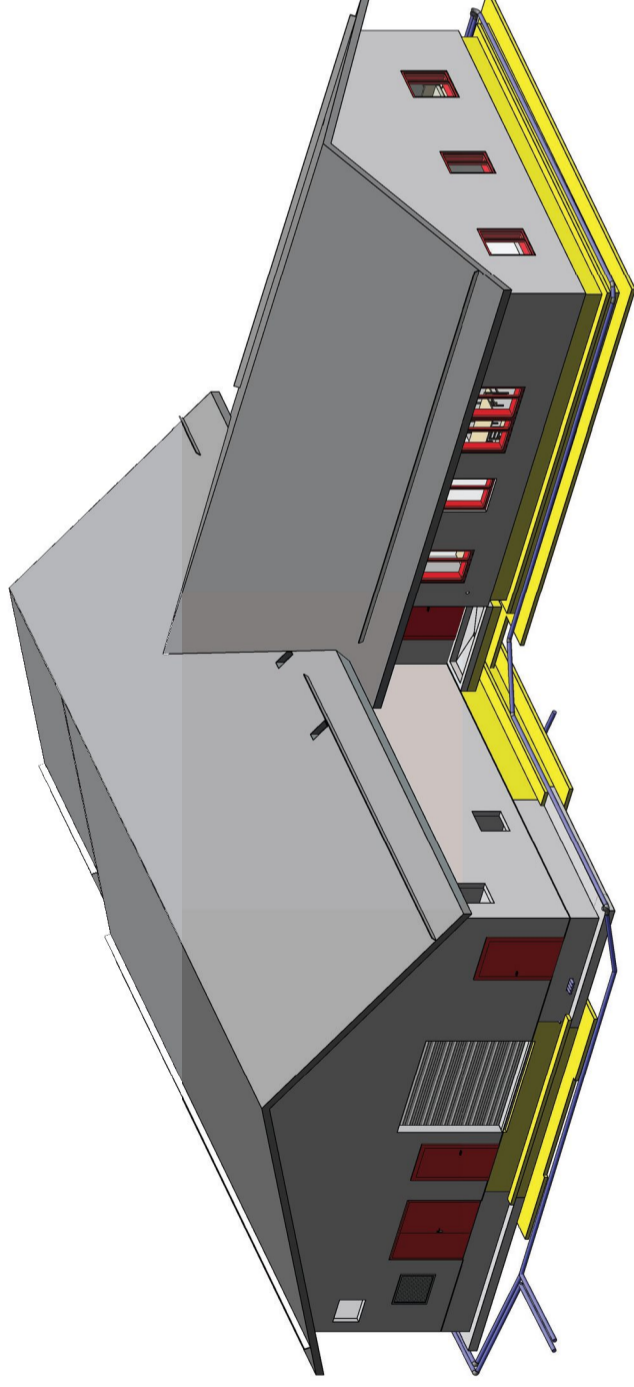

3D_2

- Henvisninger:**
- 10218-GEP-AFJ-G-XF-005 Earth Works Design Pack
 - 00-XX-B-200-20-001-AFJ Oversiktsplan, Fundamenter og trekkerør
 - 10218-GEP-AFJ-G-XF-006 Control Building Architectural
 - 01-01-A-200-20-001 - Hovedplan
 - 01-01-A-200-20-002 - Gulvplan
 - 01-01-A-300-30-003 - Himlingsplan
 - 01-XX-A-200-40-004 - Snitt 1, 2 og 3
 - 01-XX-A-200-40-005 - Nord_Sør
 - 01-XX-A-200-40-006 - Øst_Vest
 - 01-XX-A-200-50-007 - Detalj 1-7
 - 01-XX-A-200-50-008 - Illustrasjon (3D)
 - 01-XX-A-200-60-009 - Romskjema
 - 01-XX-A-200-60-010 - Vindus skjema
 - 01-XX-A-200-60-011 - Dørskjema
 - 01-01-A-200-50-012 - Brannplan og skalsikring
 - 10218-GEP-AFJ-G-XF-004 Control Building Structural Details
 - 01-00-B-200-20-001 - Fundamentplan
 - 01-00-B-200-20-002 - Gulvstøttestan
 - 01-01-B-200-20-003 - Vegger Plan 1 etg
 - 01-01-B-200-20-004 - Utsparinger fasade Nord_Sør
 - 01-01-B-200-20-005 - Utsparinger fasade Øst_Vest
 - 01-01-B-200-20-006 - Gulber/kanaler og utsparinger
 - 01-02-B-200-20-007 - Døke over 1 etg
 - 01-02-B-200-20-008 - Takplan
 - 01-00-B-200-30-009 - Fundamentplan - Armering
 - 01-00-B-200-30-010 - Gulvstøttestan - Armering
 - 01-XX-B-200-50-011 - Detaljer Armering
 - 01-XX-B-200-50-012 - Trekkerør

Kompleks	Tegningnummer	Revisjon	Status
	01-XX-A-200-90-008	01Z	

"Underlagt tilsynsplikt etter energiloven § 9-3, jf. bfe § 6-2"
 "Unntatt fra tilsyn etter orienteringslova § 9"

Merknader:
 - Tørring på utsiden av bygg skal ha fall på min 120 tre meter fra husegg

0 1Z	AS BUILT	31/10/2018	KUN	DBA	DBA
Revisjon	Revisjonsbeskrivelse	Dato	Tegnet	Korrigert	Godkjent
AS BUILT					

RAMBOLL

Ramboll Norge AS - Region Midt-Norge
 Mellesmilla 78 - 7483 Trondheim
 147 73 84 10 00 - Faks 73 84 11 80

STJERN

Statnett		STATNETT-ID
10218-GEP-ÅFJ-G-XF-0006 (ÅFJ) Åfjord tr. st Kontrollhus Illustrasjon (3D)		DOCLINE: 01Z REV: 01Z
Oppdragsnummer 1350017217		
Dokumentasjonstyp GFS		
Målestokk MBNO		
Skala 1:100		
Byggnummer 01-XX-A-200-90-008		
Type Kontrollhus		
Status 01Z		