



© Geodata AS, Kartverket,
Geovekst og kommunene,
OpenStreetMap; © Geodata AS,
Kartverket, Geovekst og
kommunene, Norsk Polarinstitutt,
OpenStreetMap

Aurlandsfjell, Nalfarhøgdi



Tegnforklaring

Areal som bygget

- Permanent riggareal/
Permanent rig area
- Midlertidig riggareal/
Intermediate rig area

Areal i godkjent MTA

- Permanent riggareal
- Midlertidig riggareal

Massetak

- Massetak


Statnett

Målestokk: 1:5 000

0 50 100 200 Meter



Aurlandsfjell, Hornsvatnet

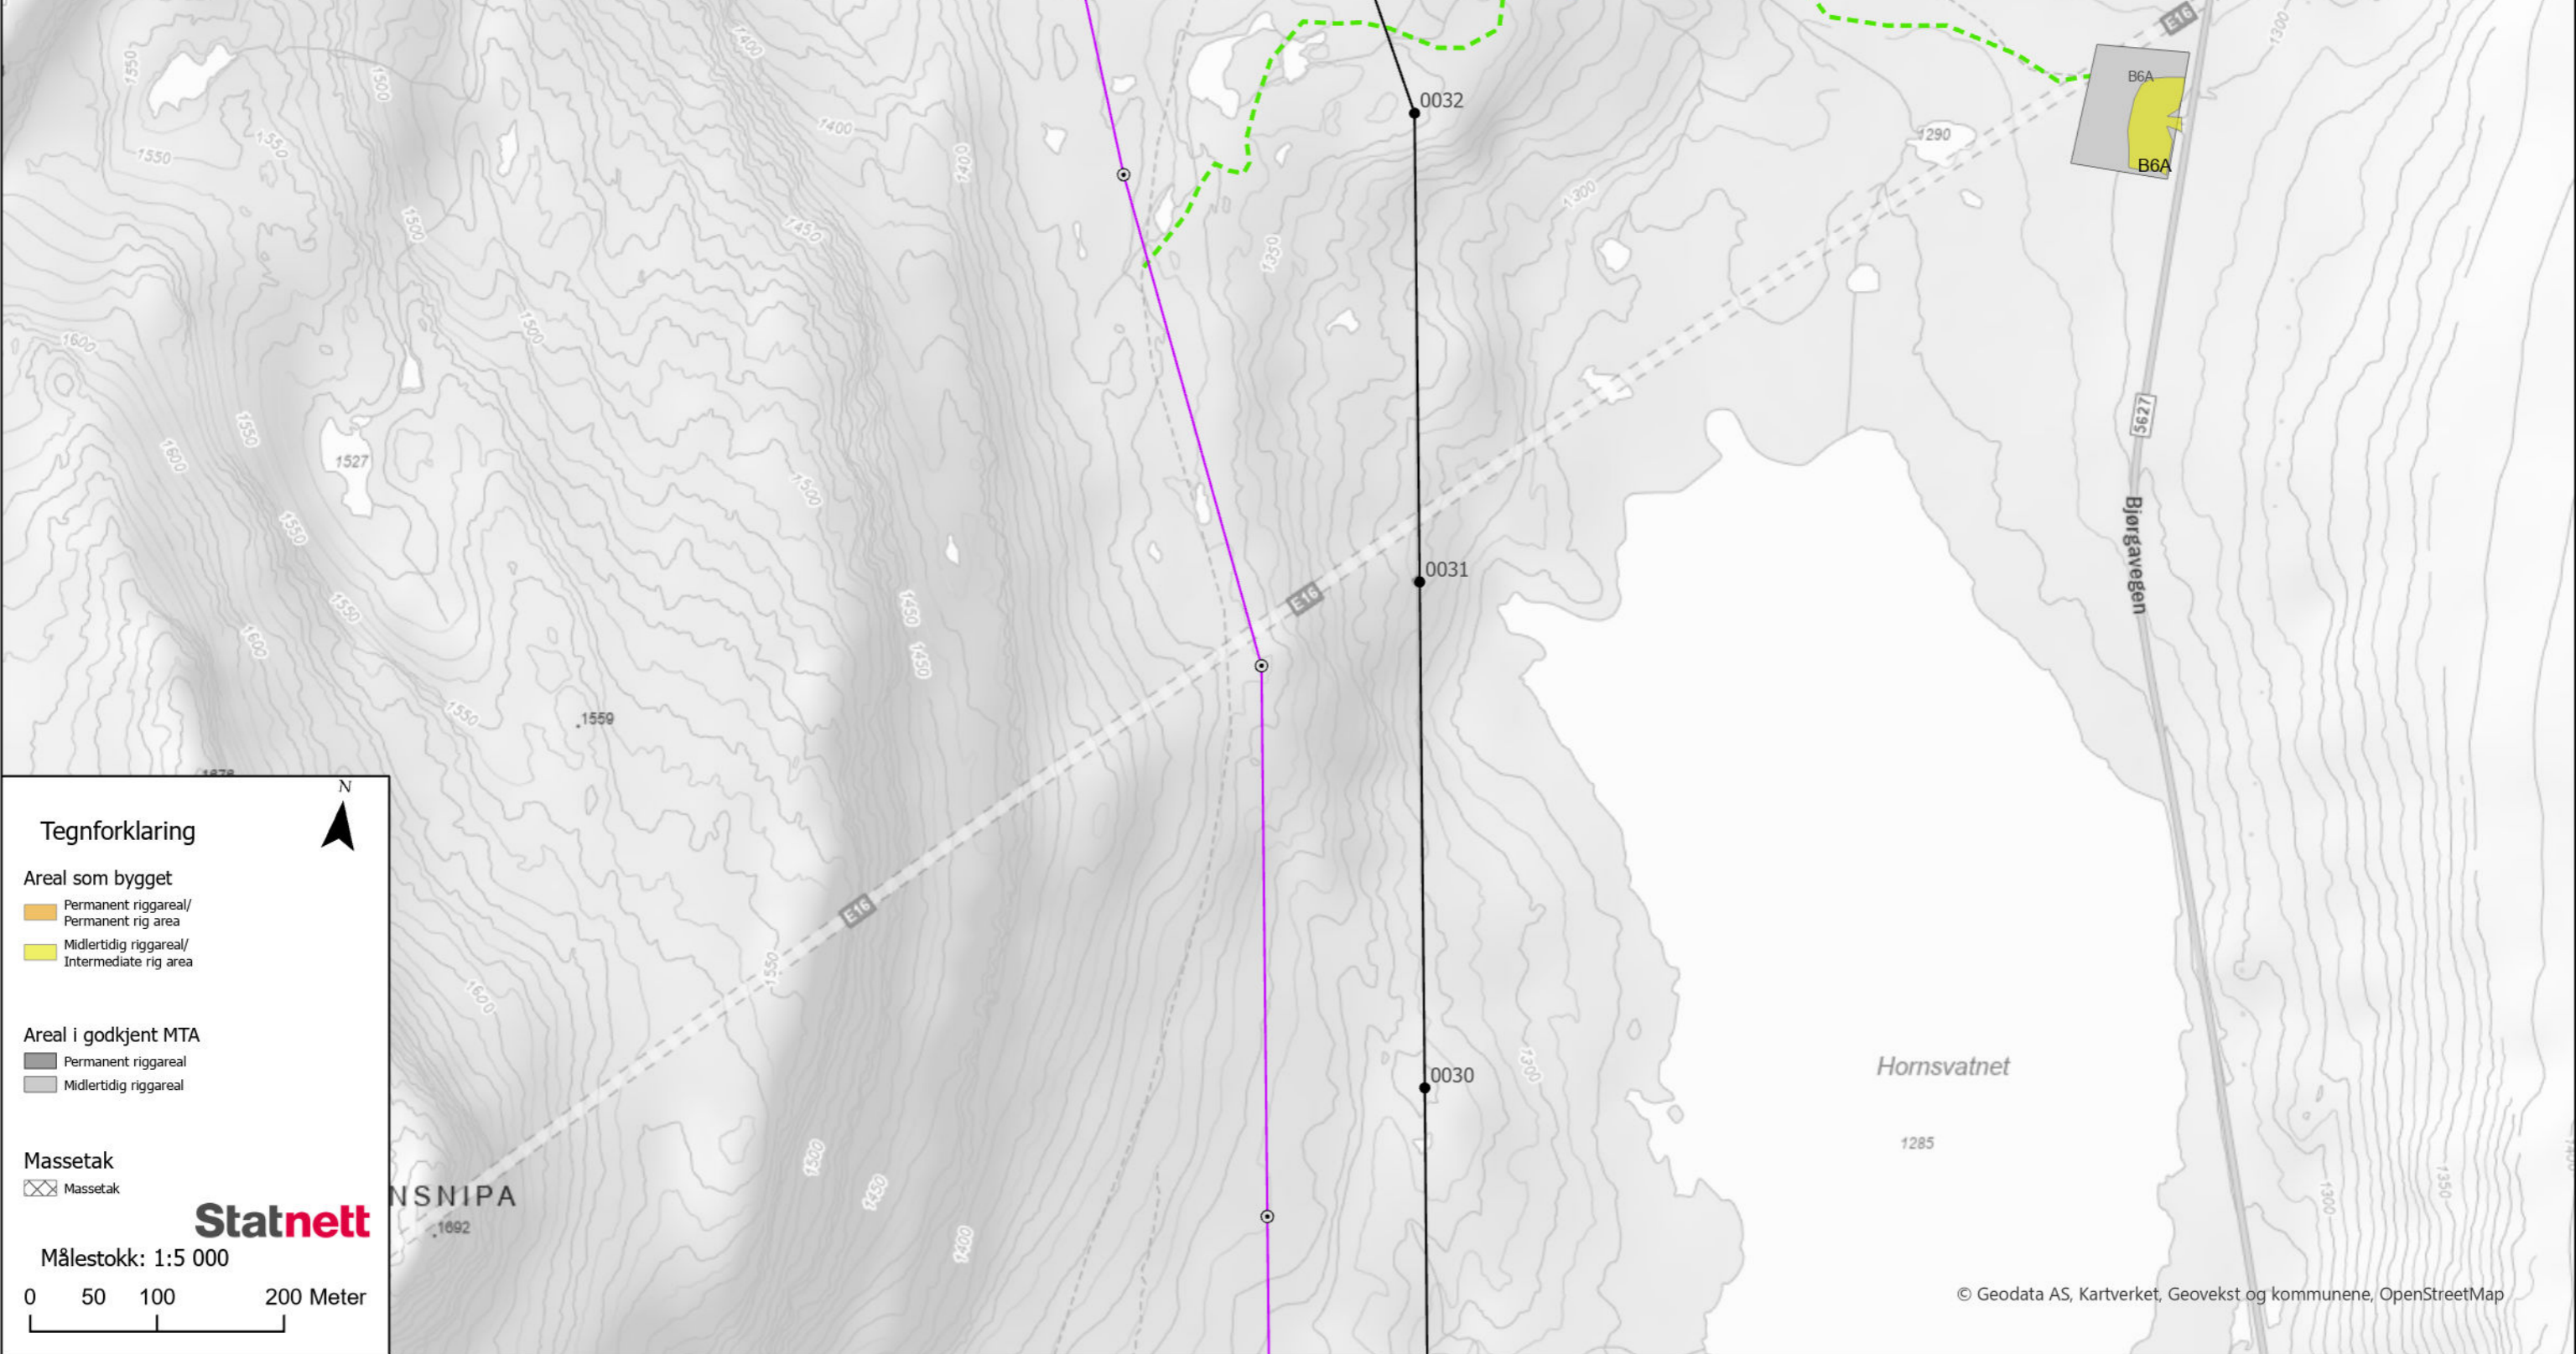

Tegnforklaring

Areal som bygget

- Permanent riggareal/
Permanent rig area
- Midlertidig riggareal/
Intermediate rig area

Areal i godkjent MTA

- Permanent riggareal
- Midlertidig riggareal

Massetak

- Massetak


Statnett

Målestokk: 1:5 000

0 50 100 200 Meter



Aurlandsfjell, Kaldeklettane

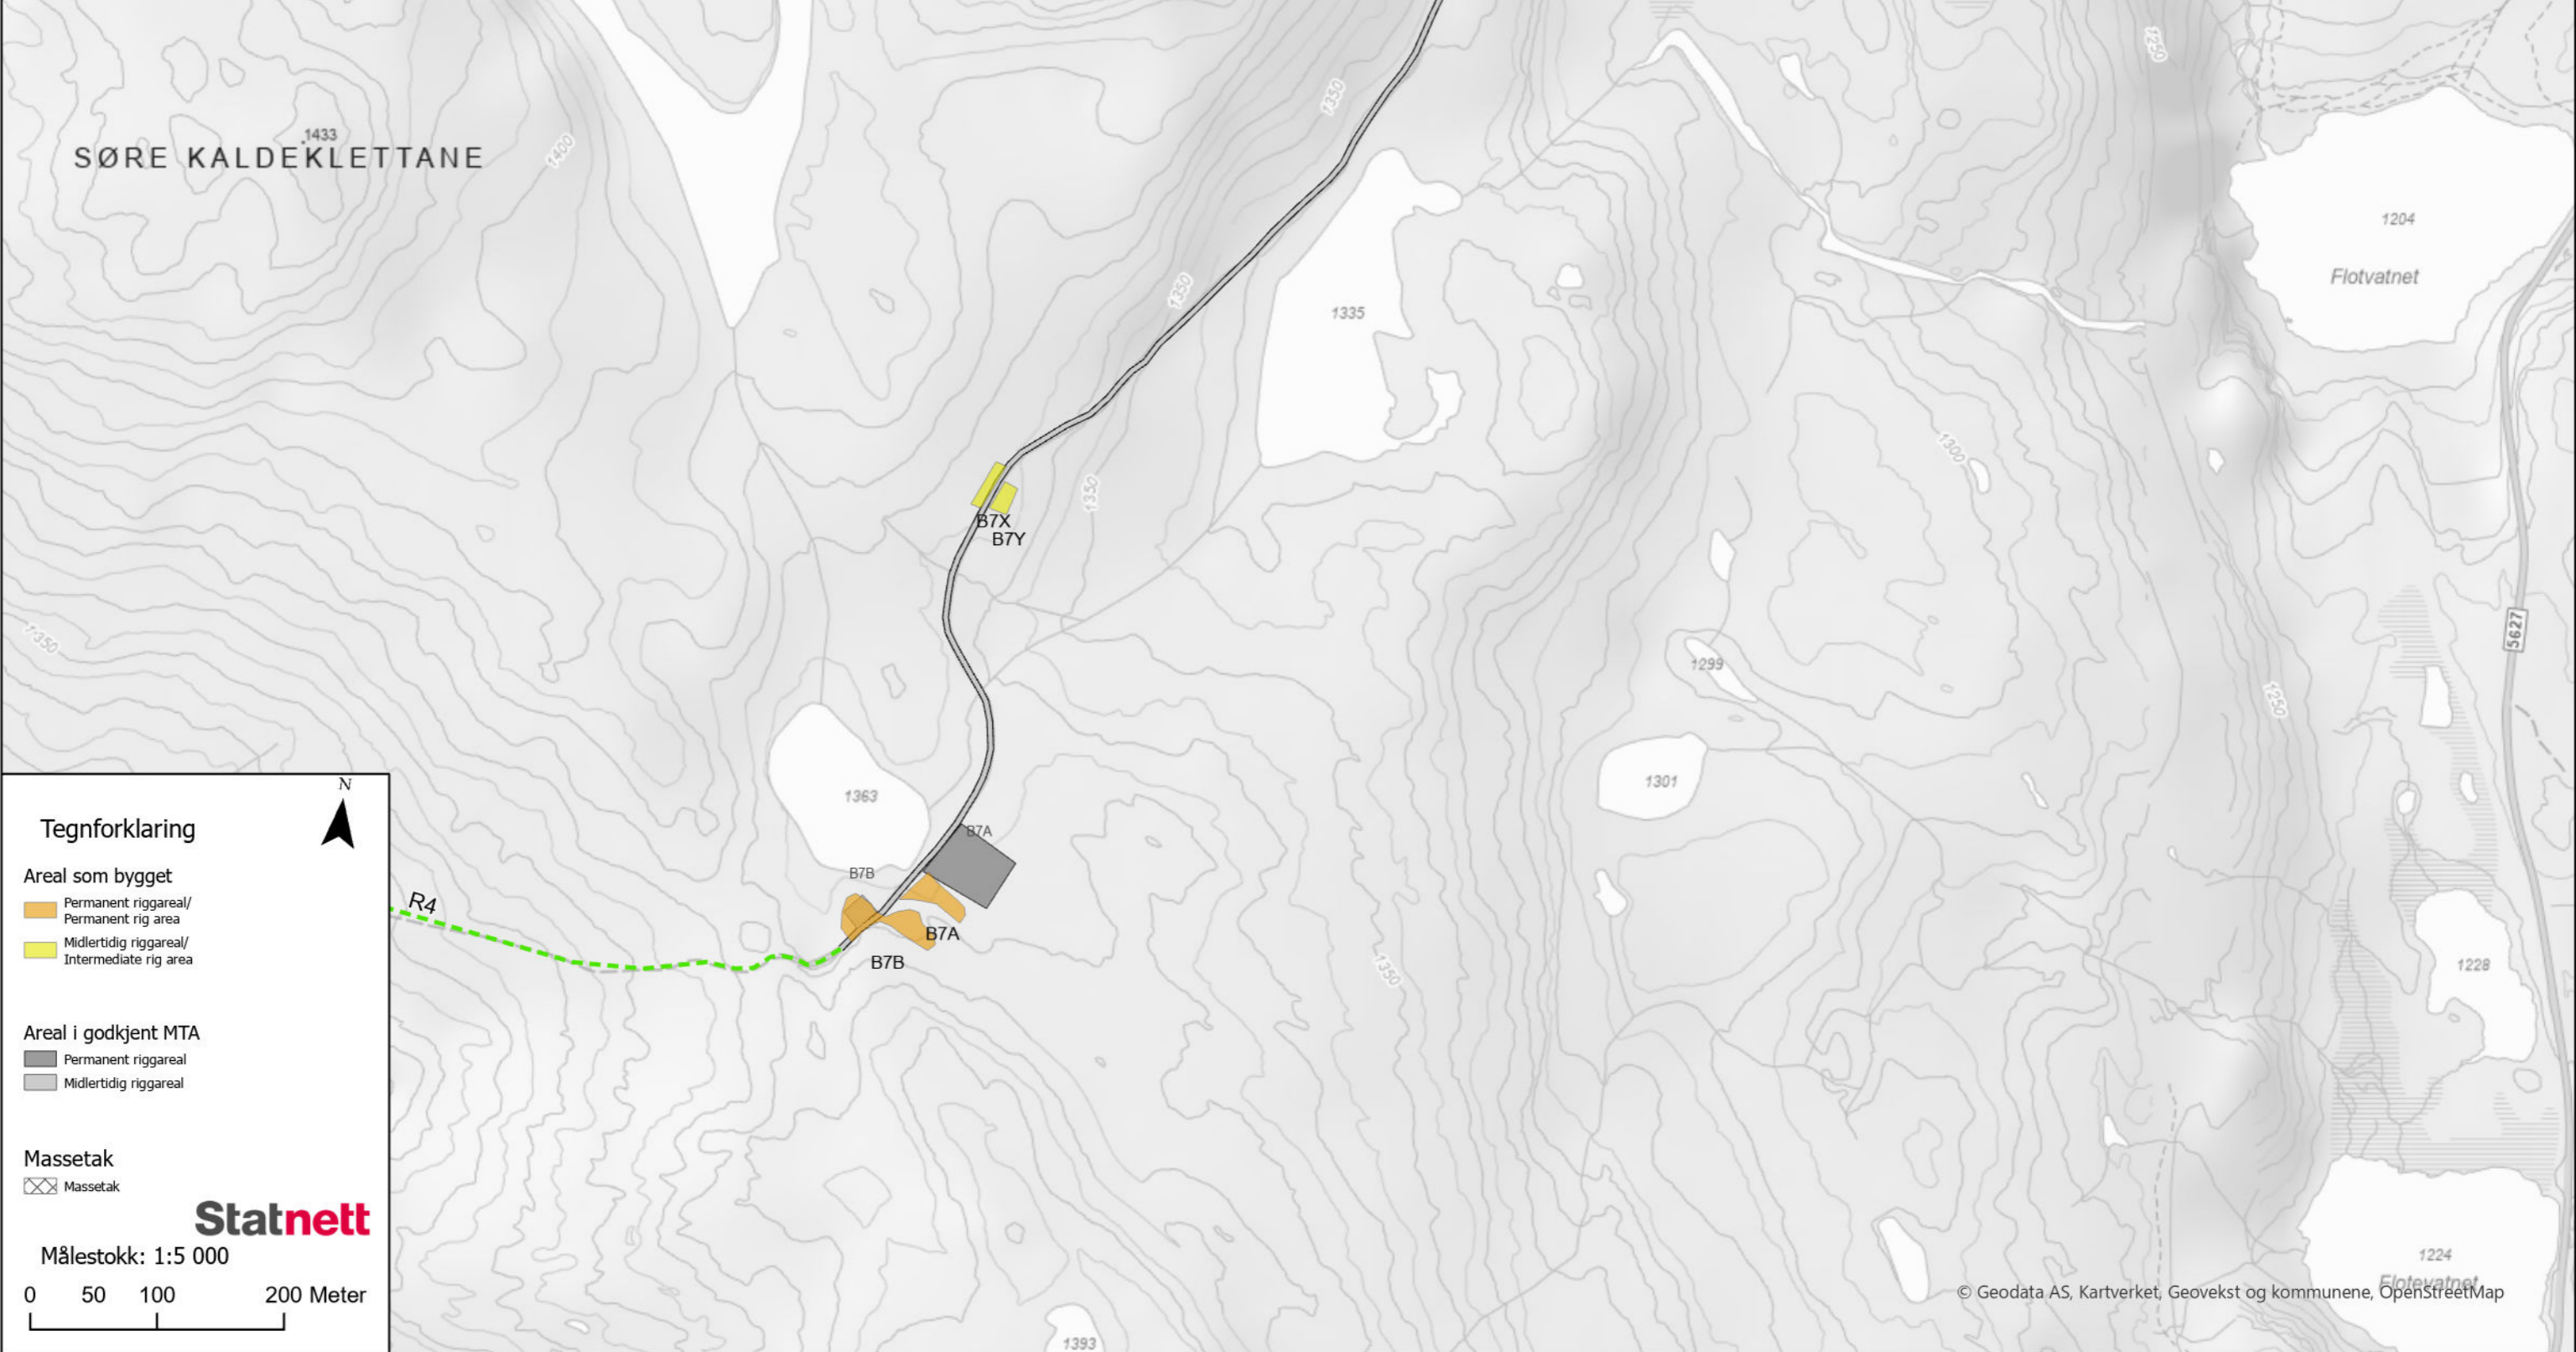

Tegnforklaring

Areal som bygget

- Permanent riggareal/ Permanent rig area
- Midlertidig riggareal/ Intermediate rig area

Areal i godkjent MTA

- Permanent riggareal
- Midlertidig riggareal

Massetak

- Massetak


Statnett

Målestokk: 1:5 000

0 50 100 200 Meter



Middagsnosi, Frønningen

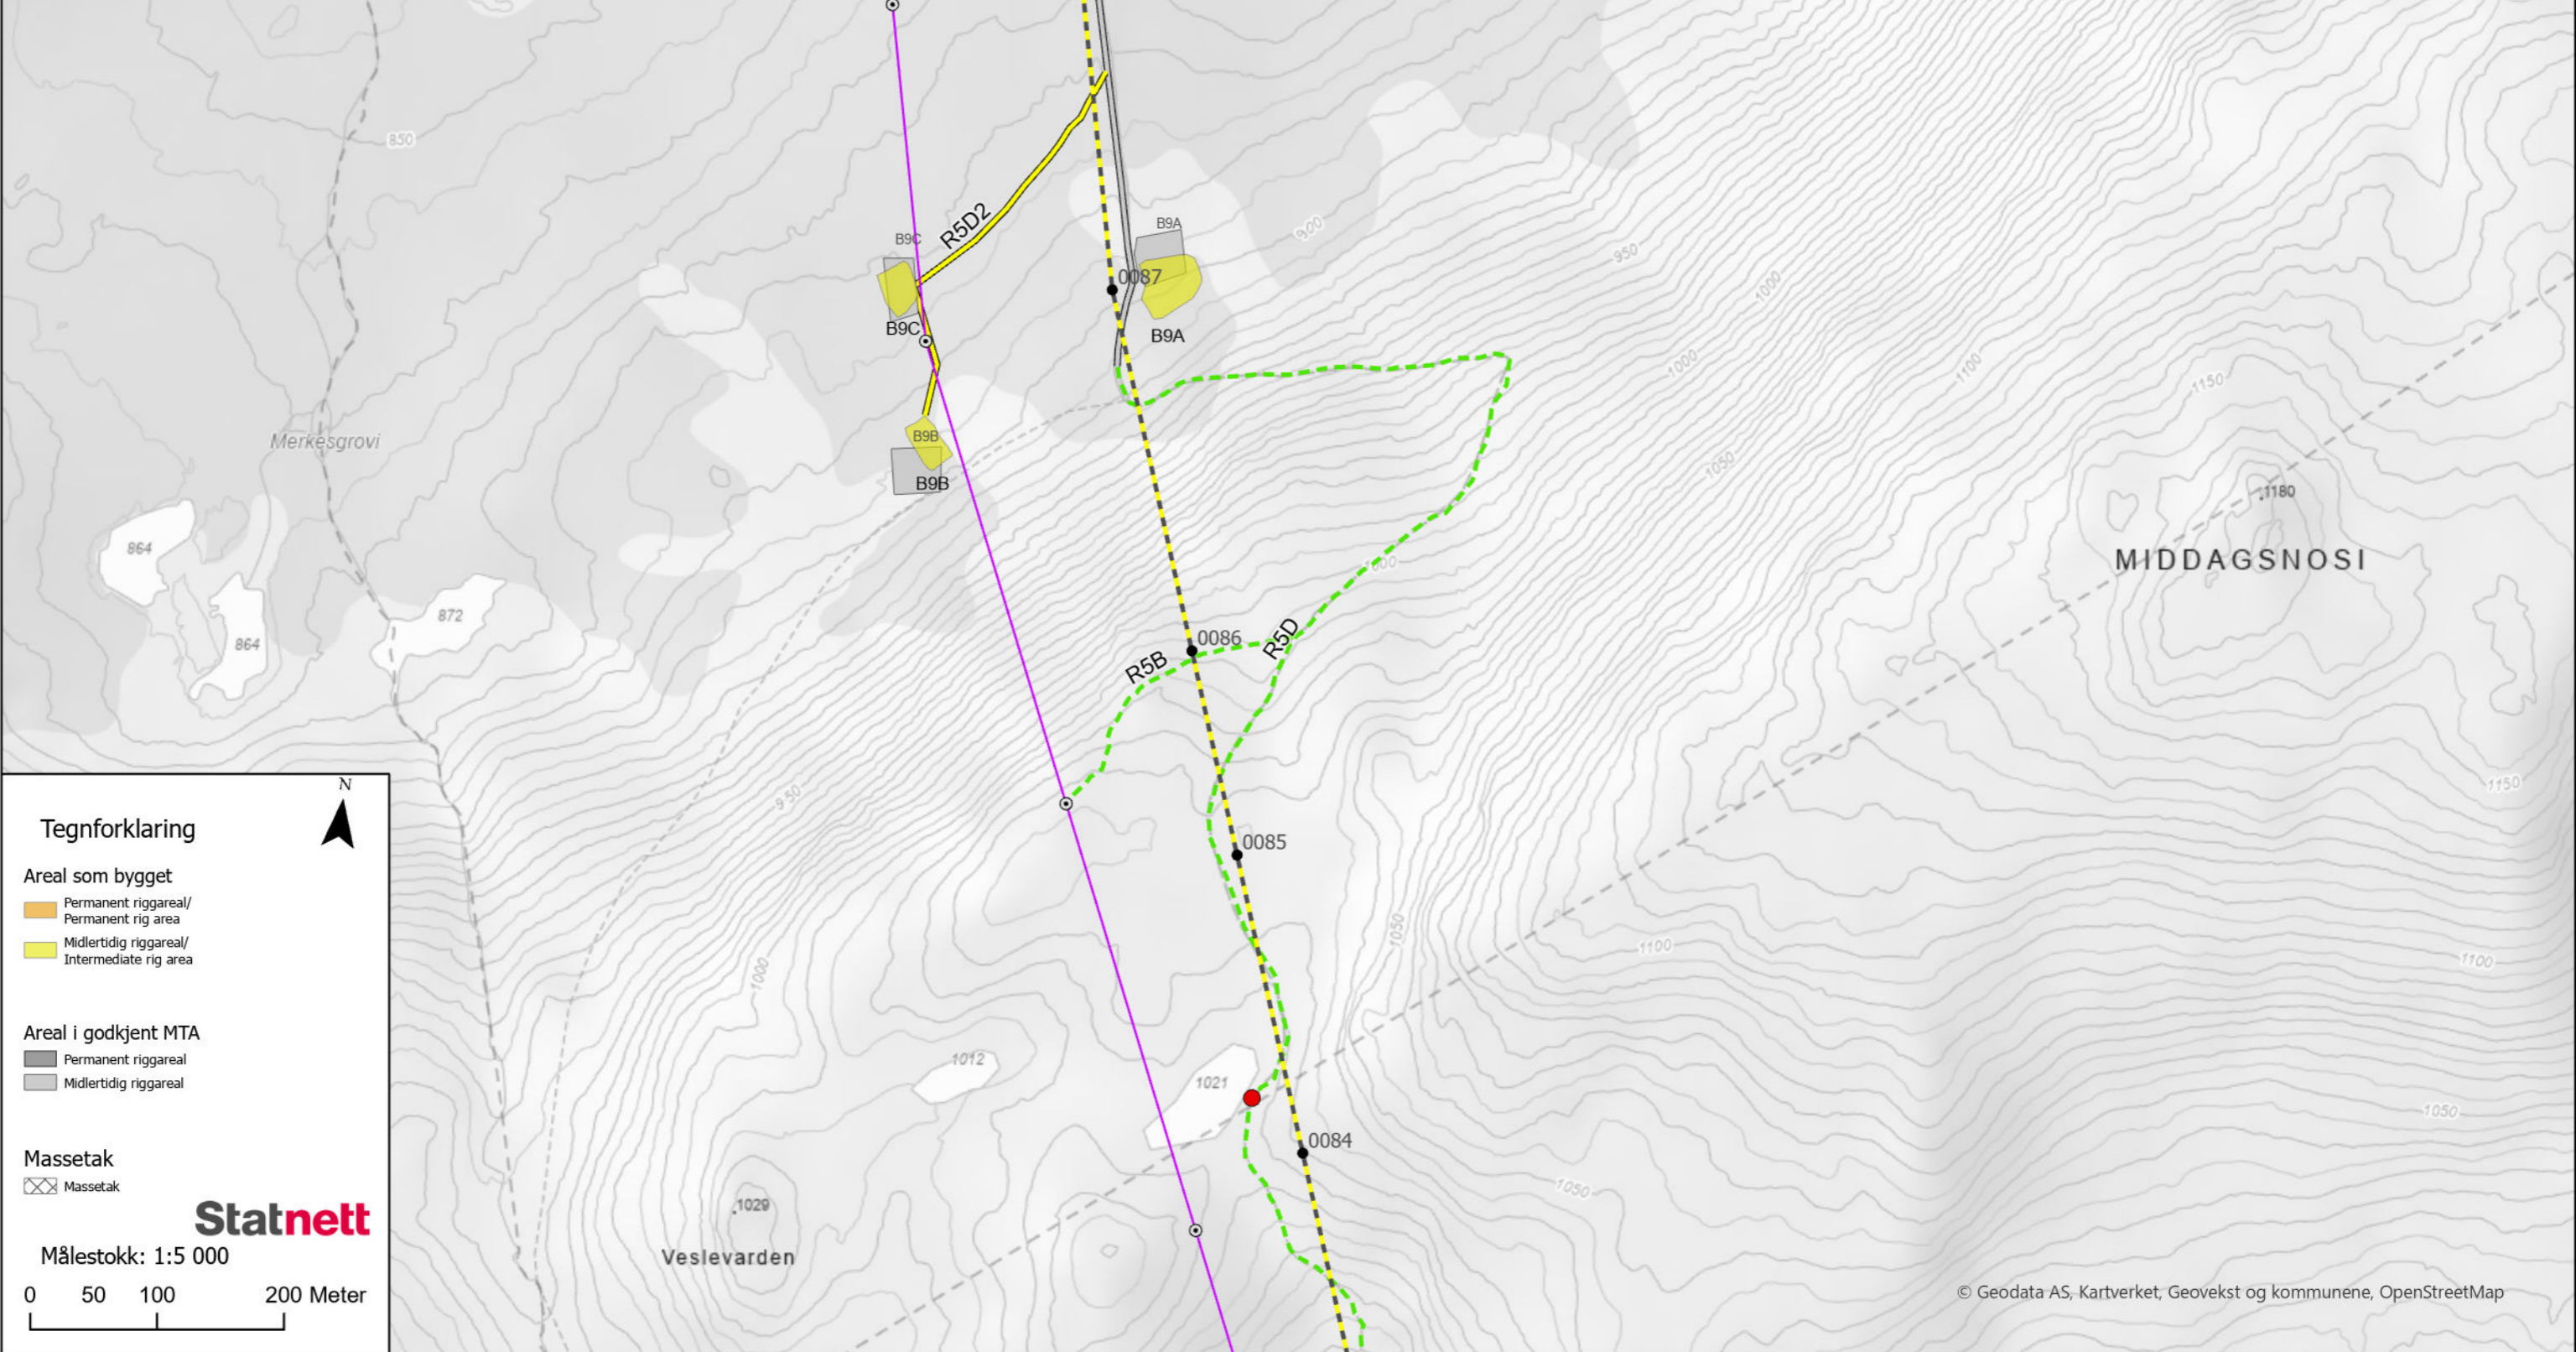

Tegnforklaring

Areal som bygget

- Permanent riggareal/ Permanent rig area
- Midlertidig riggareal/ Intermediate rig area

Areal i godkjent MTA

- Permanent riggareal
- Midlertidig riggareal


Massetak

- Massetak


Statnett

Målestokk: 1:5 000

0 50 100 200 Meter

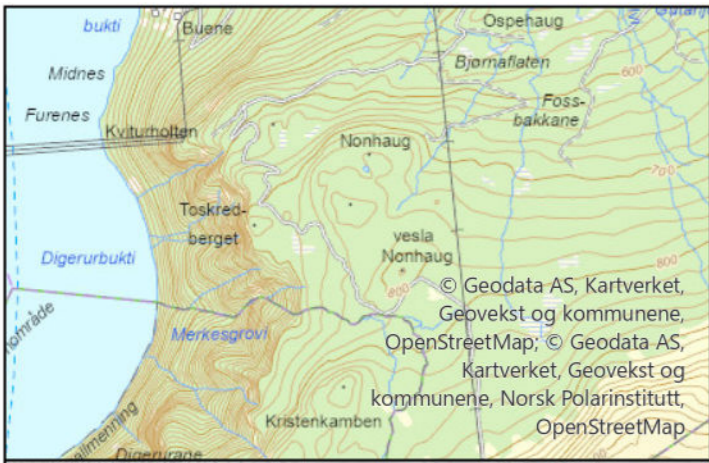

Nonhaug, Frønningen

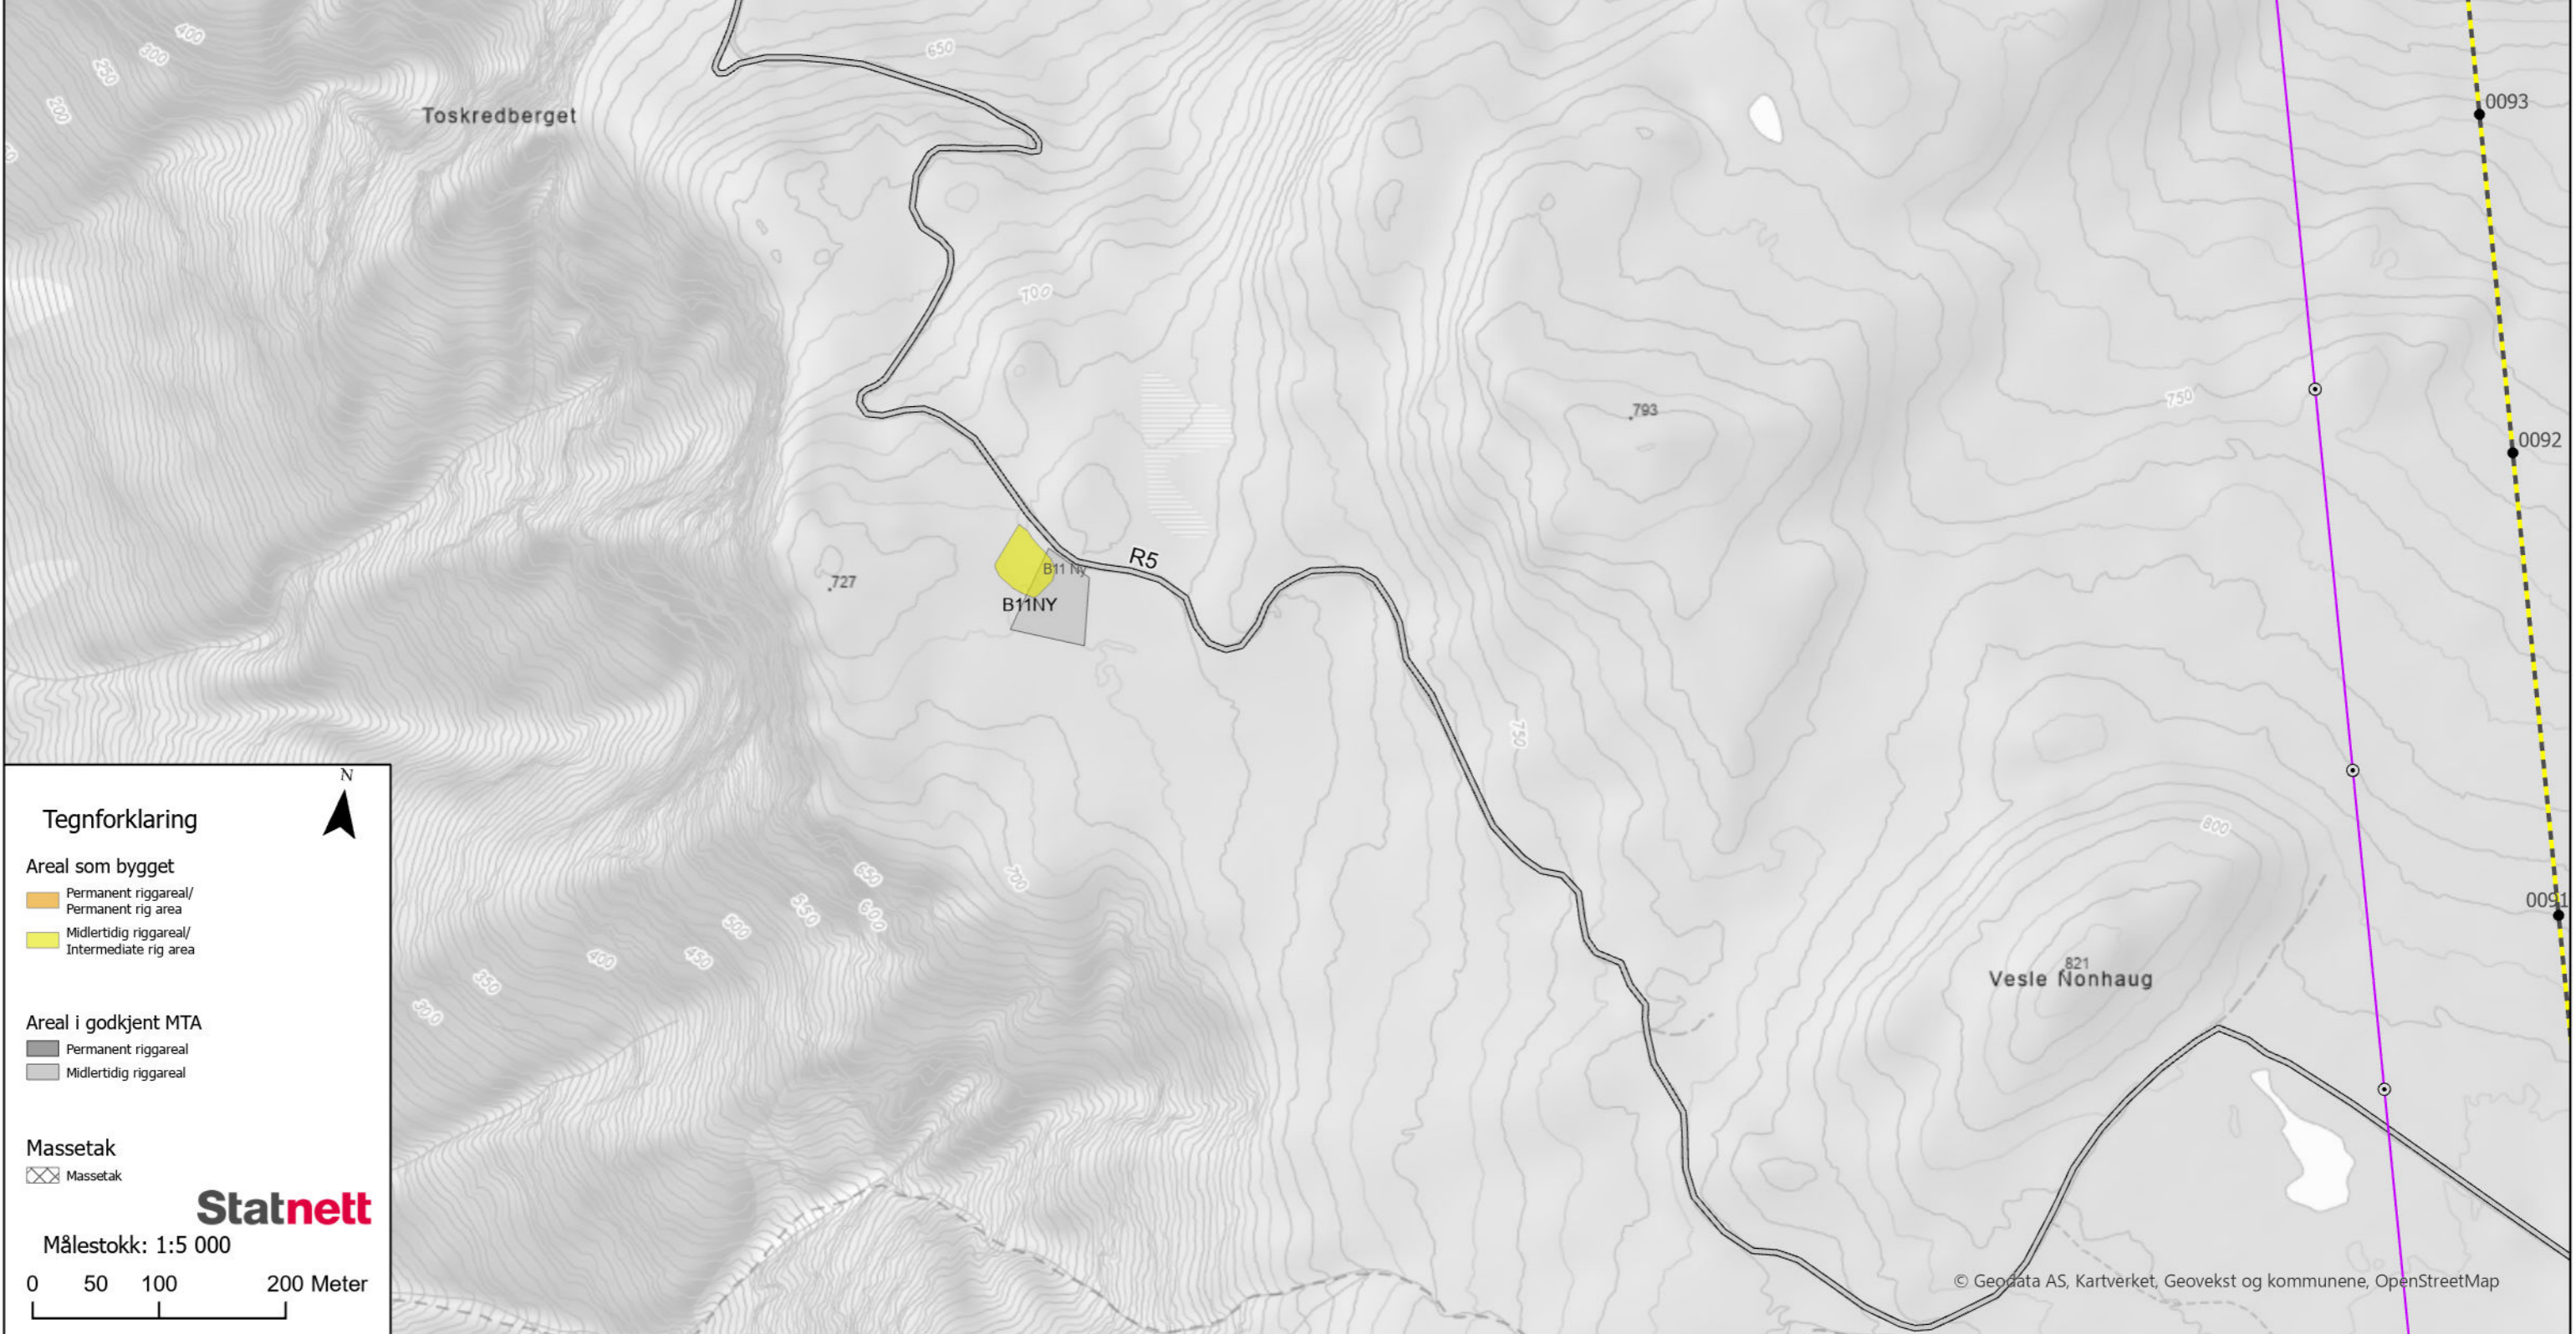

Tegnforklaring

Areal som bygget

- Permanent riggareal/
Permanent rig area
- Midlertidig riggareal/
Intermediate rig area

Areal i godkjent MTA

- Permanent riggareal
- Midlertidig riggareal


Massetak

- Massetak

Statnett

Målestokk: 1:5 000

0 50 100 200 Meter

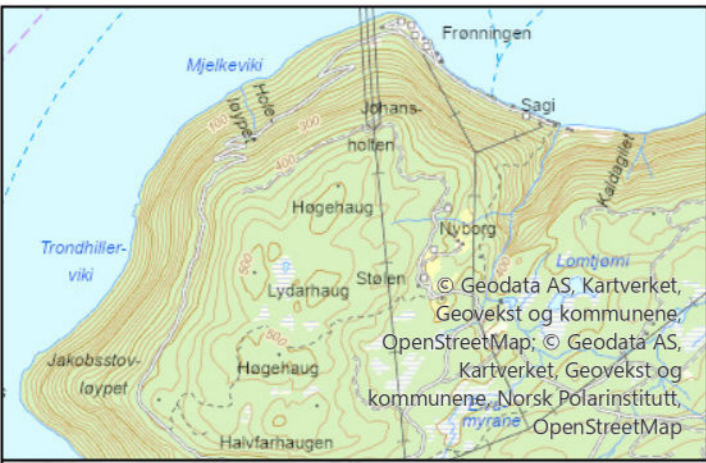

Frønningen skole



Tegnforklaring

Areal som bygget

- Permanent riggareal/ Permanent rig area
- Midlertidig riggareal/ Intermediate rig area

Areal i godkjent MTA

- Permanent riggareal
- Midlertidig riggareal


Massetak

- Massetak

Statnett


Målestokk: 1:5 000

0 50 100 200 Meter

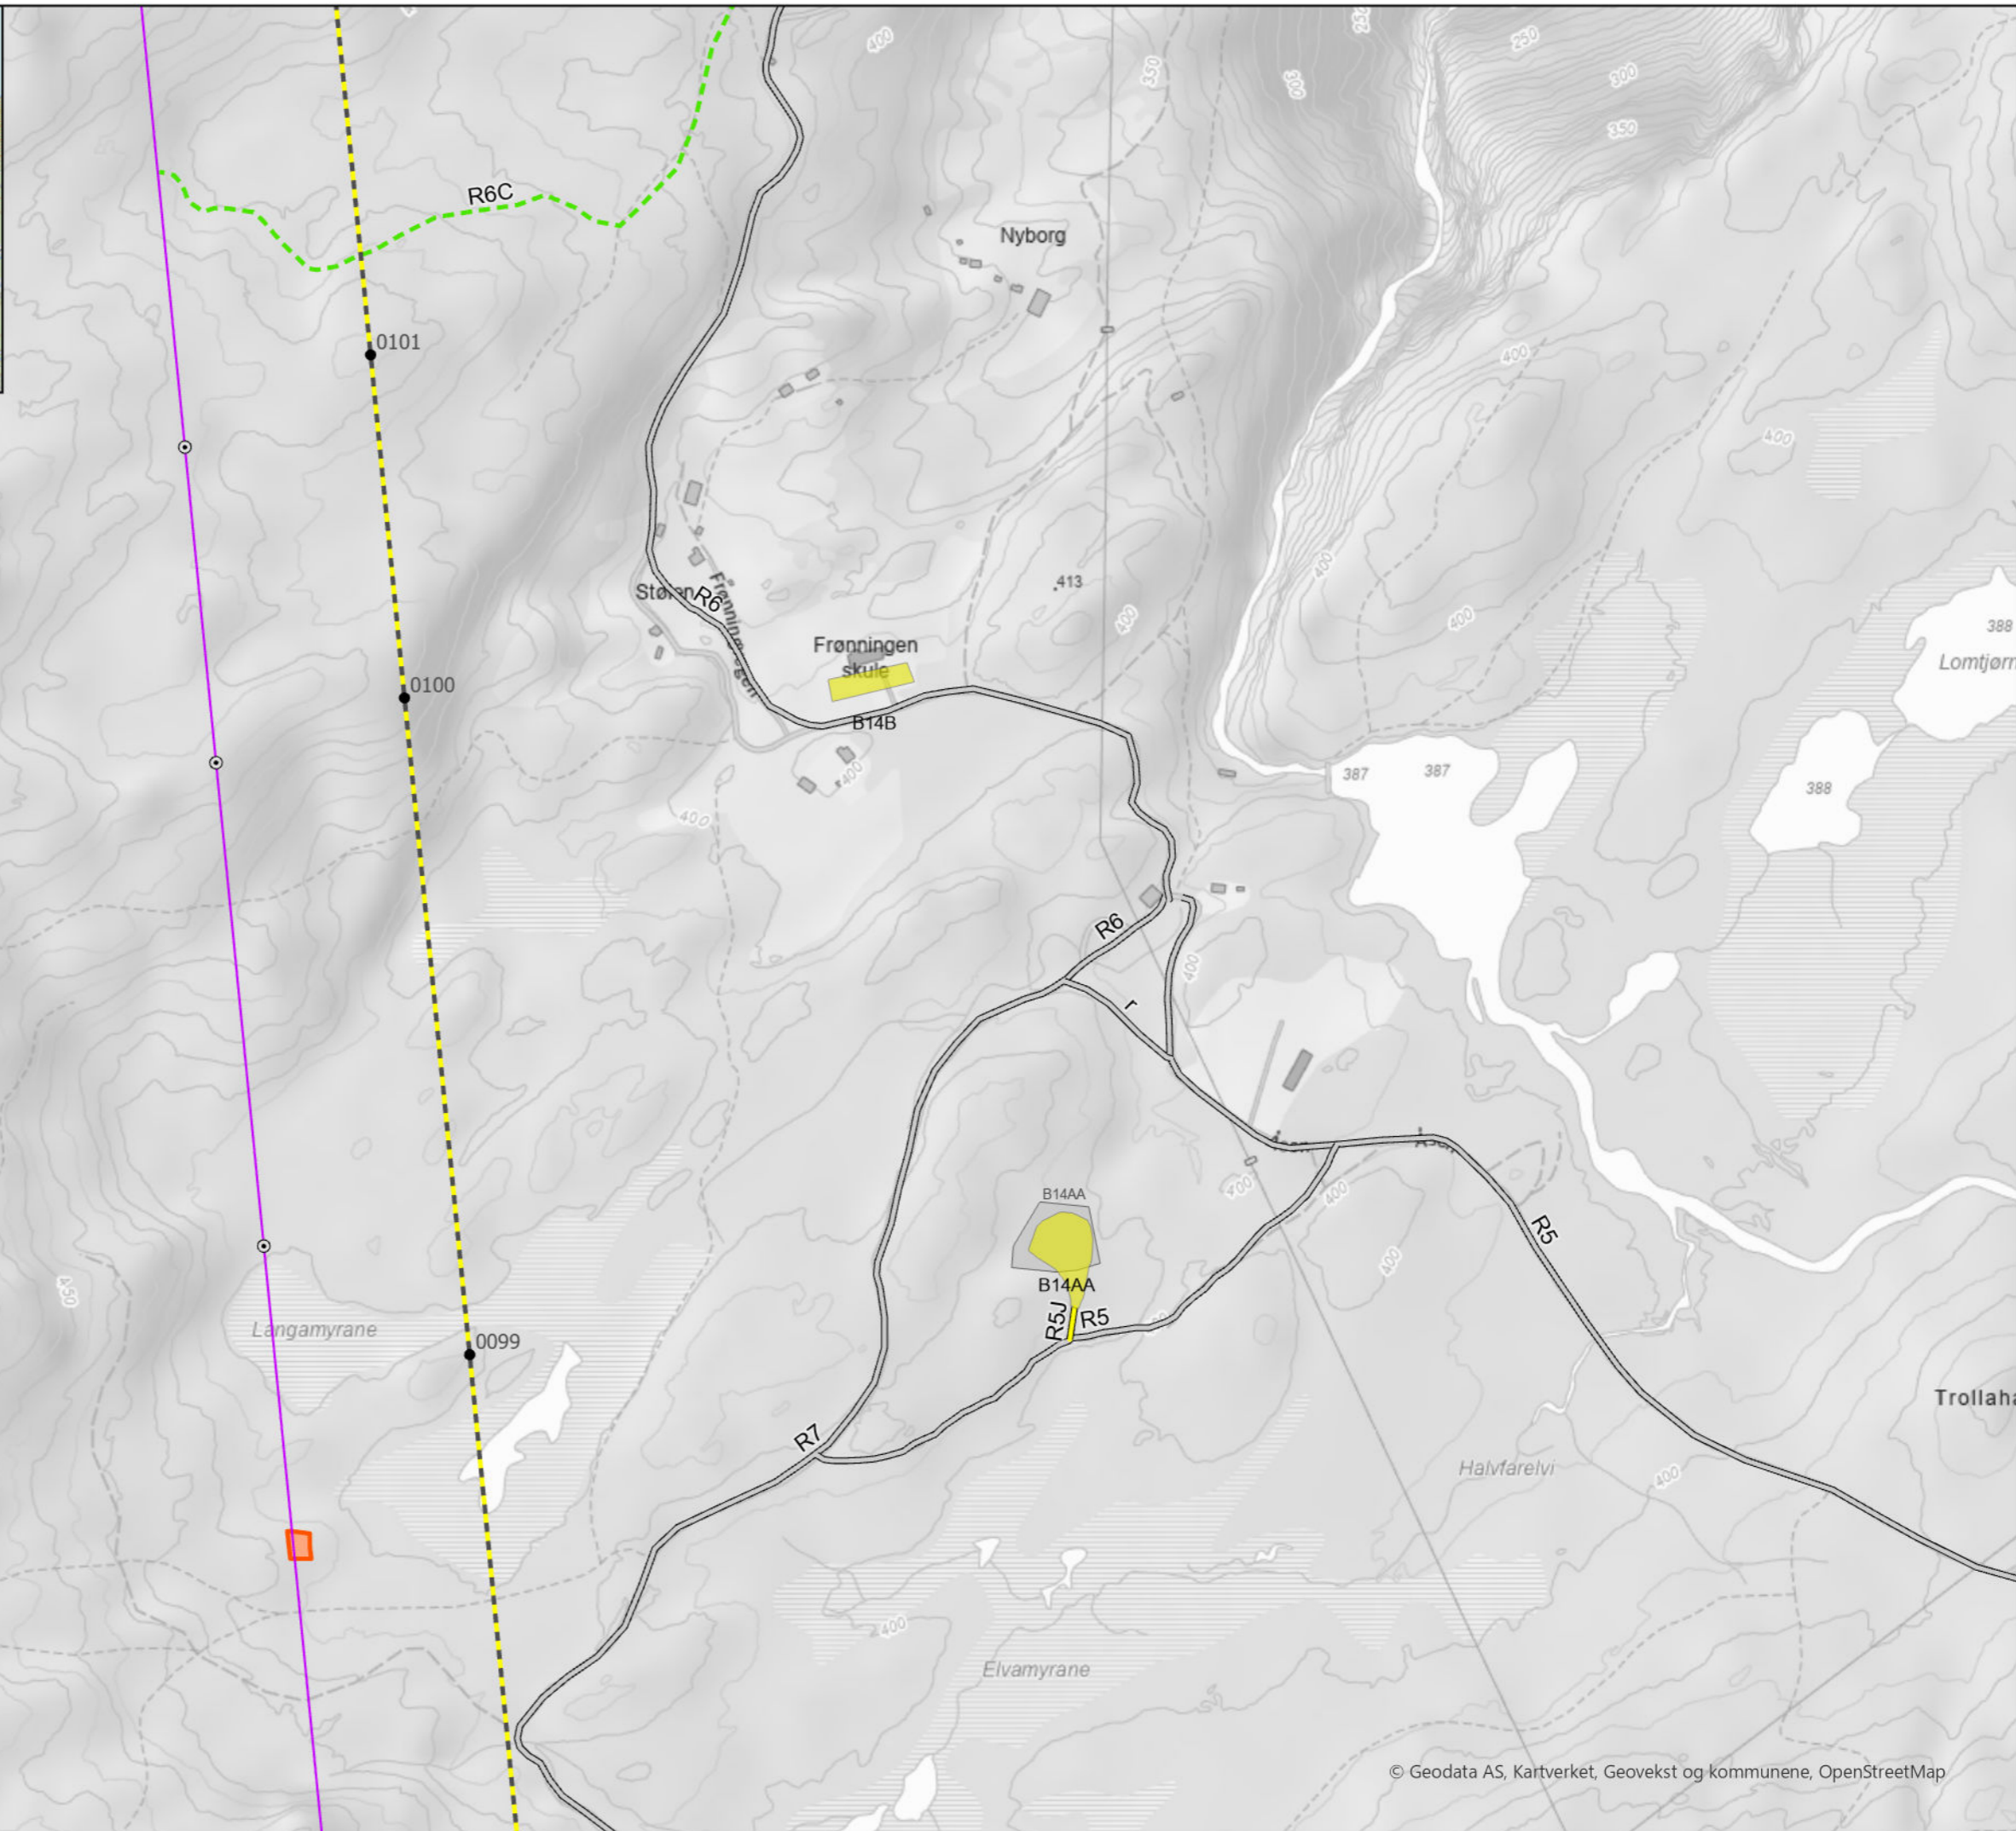



Johansholten, Frønningen

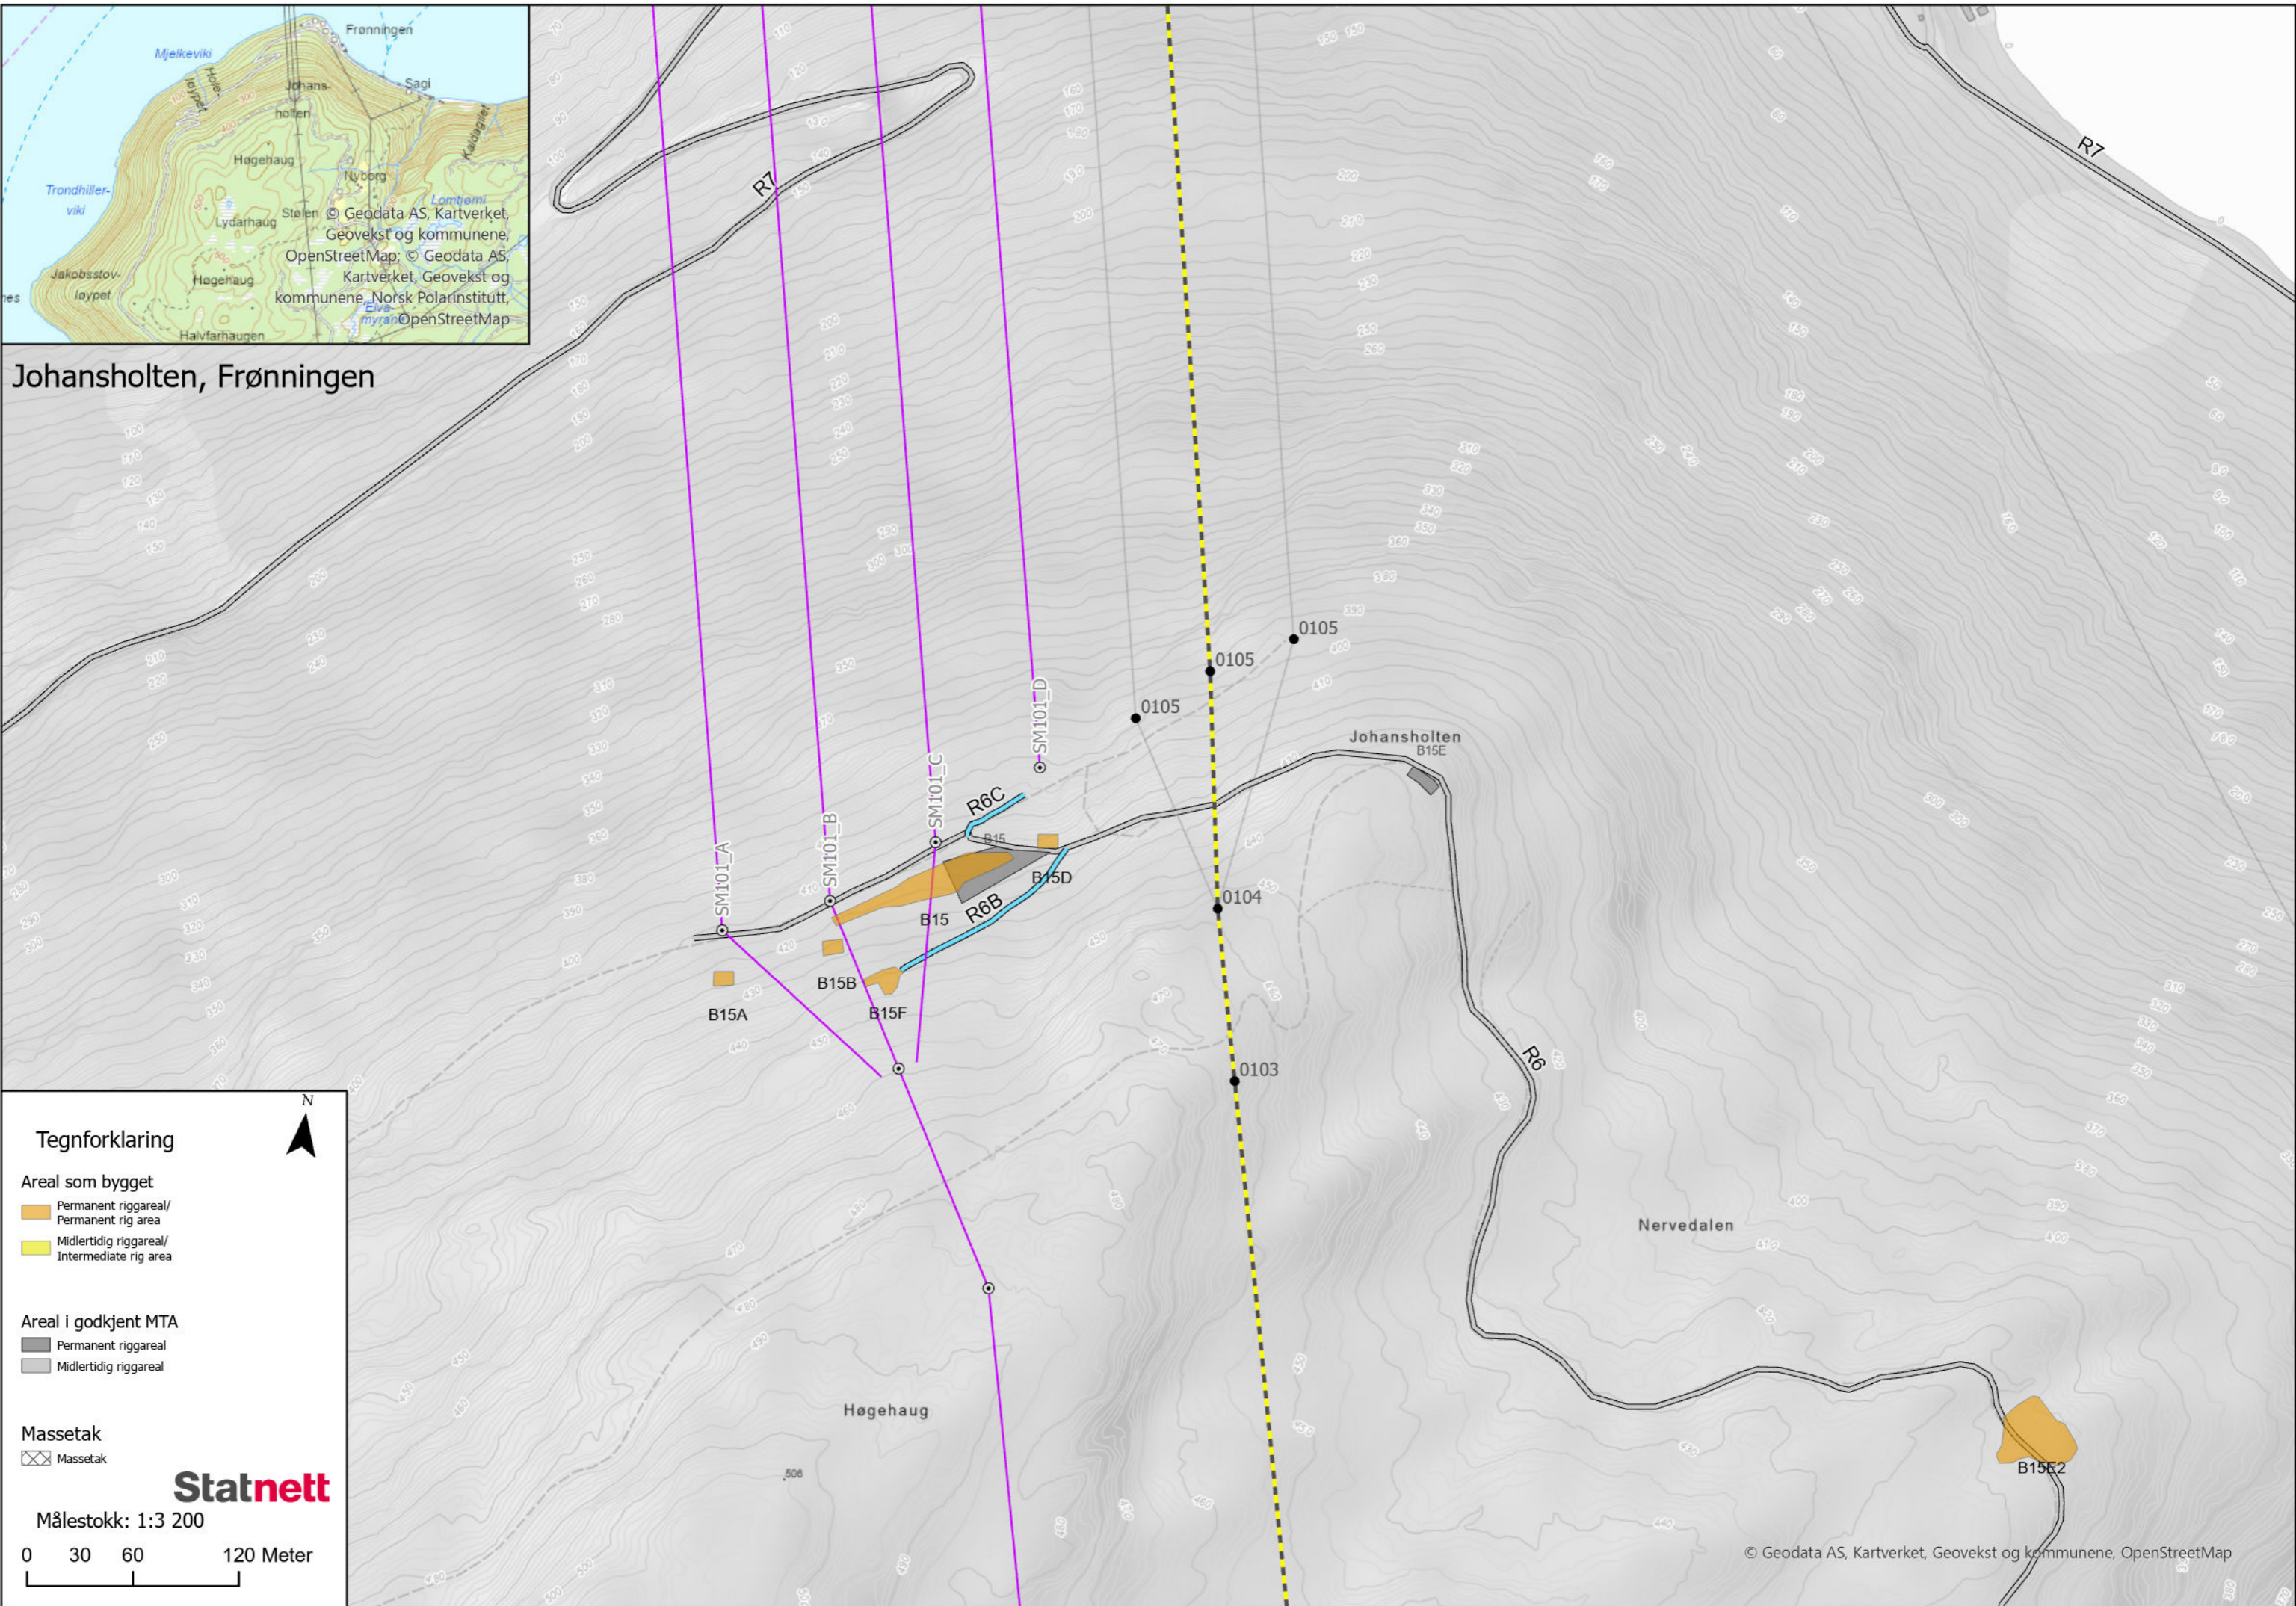

Tegnforklaring

Areal som bygget

- Permanent riggareal/
Permanent rig area
- Midlertidig riggareal/
Intermediate rig area

Areal i godkjent MTA

- Permanent riggareal
- Midlertidig riggareal


Massetak

- Massetak


Statnett

Målestokk: 1:3 200



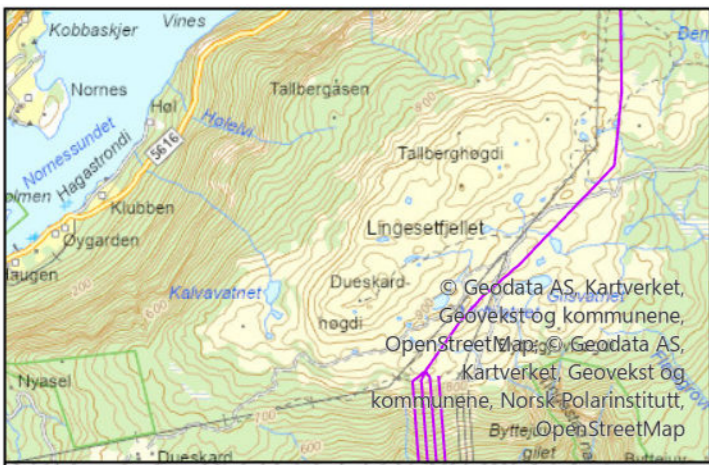

Lingesetfjellet

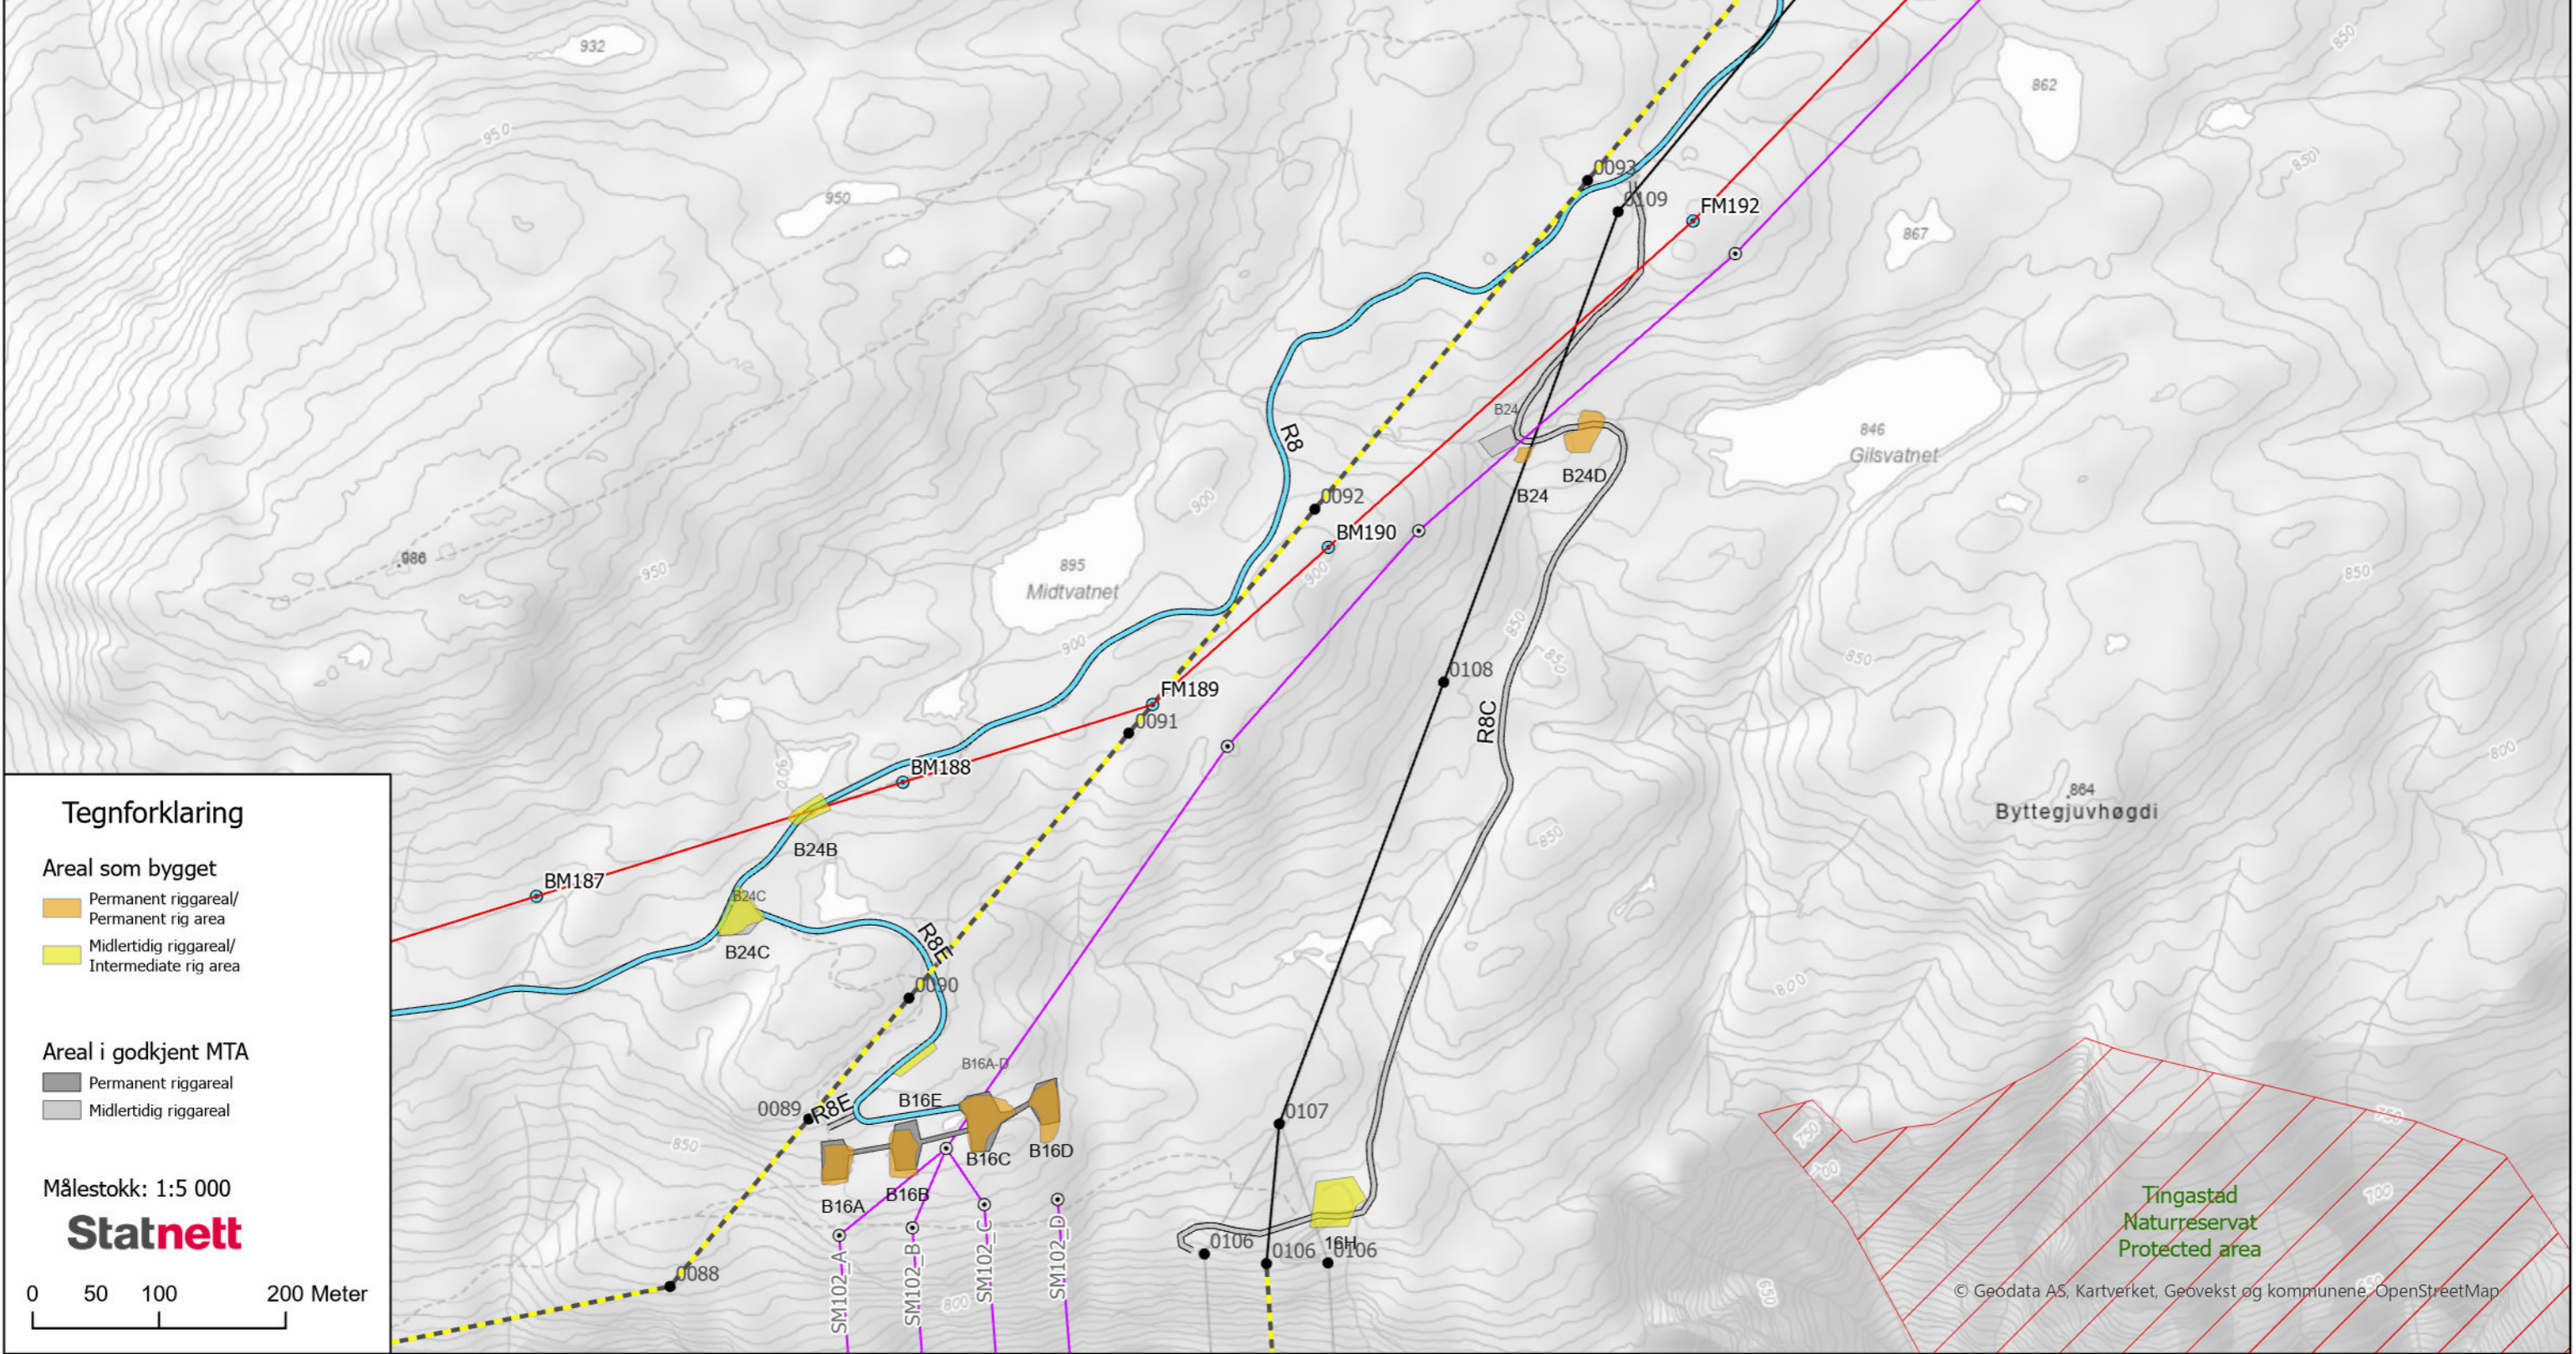

Tegnforklaring

Areal som bygget

- Permanent riggareal/ Permanent rig area
- Midlertidig riggareal/ Intermediate rig area

Areal i godkjent MTA

- Permanent riggareal
- Midlertidig riggareal


Målestokk: 1:5 000

Statnett

0 50 100 200 Meter



Vetlareset-Fimreiteåsen

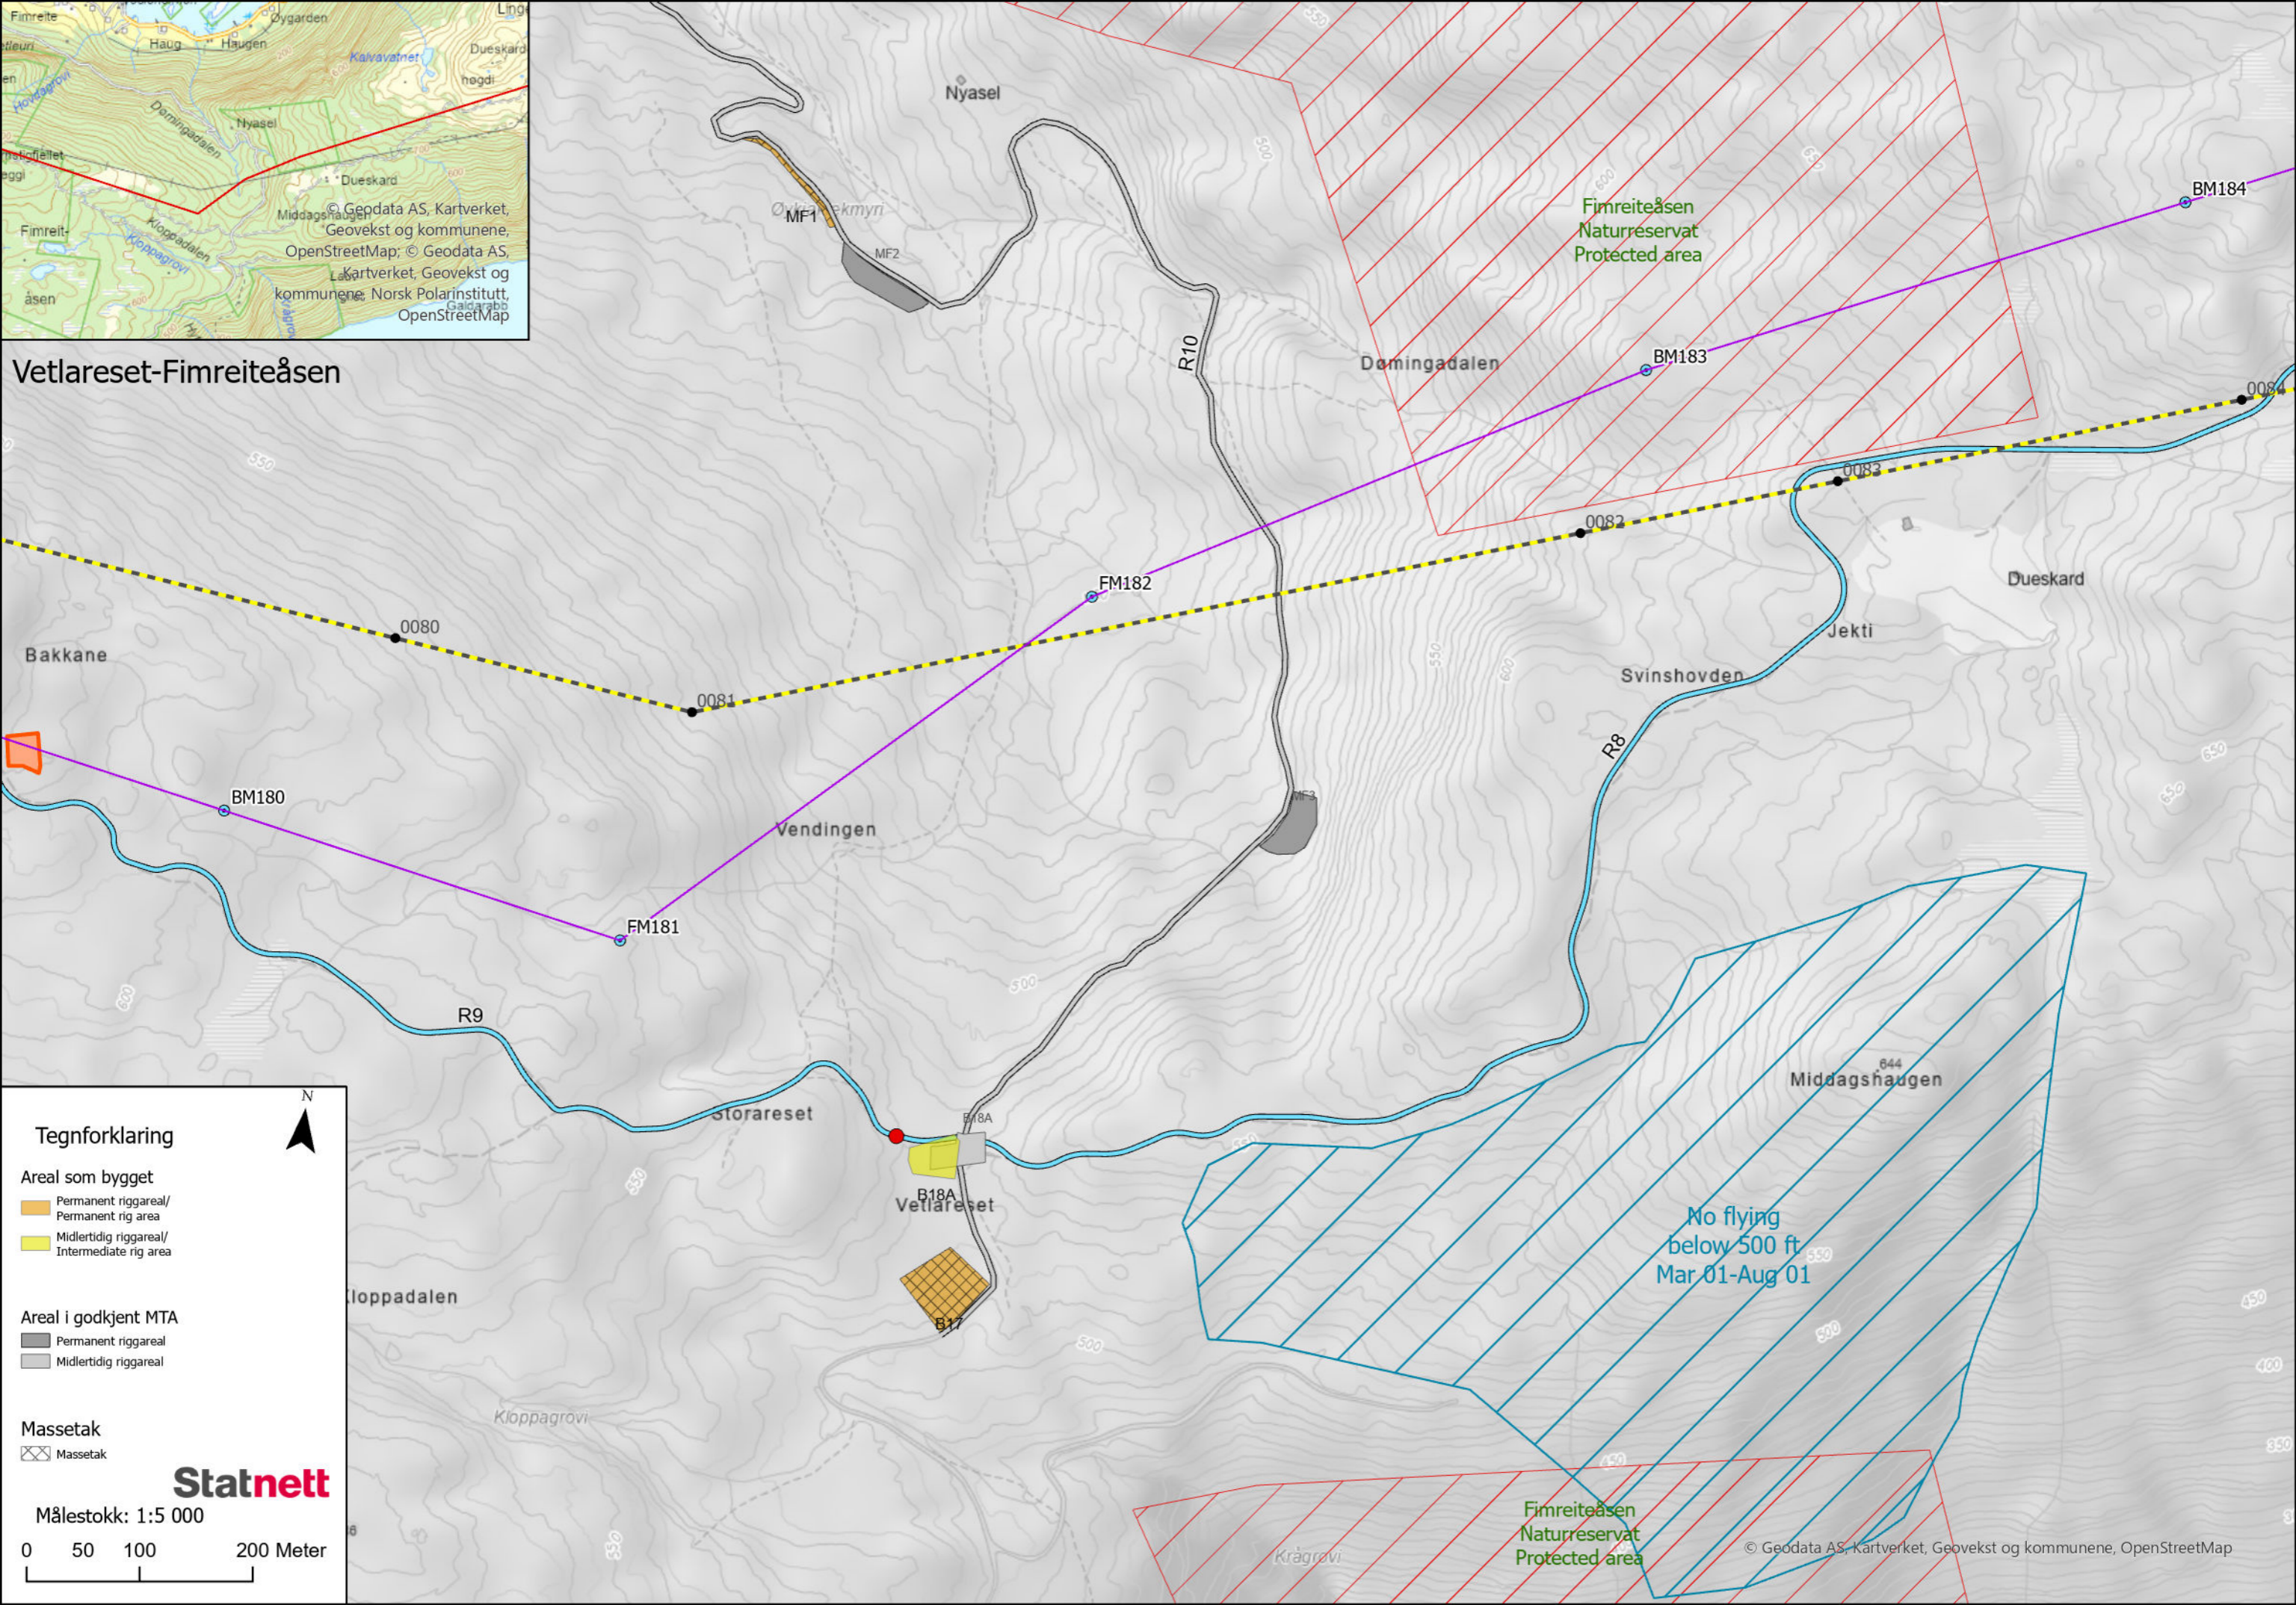

Tegnforklaring

Areal som bygget

- Permanent riggareal/ Permanent rig area
- Midlertidig riggareal/ Intermediate rig area

Areal i godkjent MTA

- Permanent riggareal
- Midlertidig riggareal

Massetak

- Massetak

Statnett


Målestokk: 1:5 000

0 50 100 200 Meter

No flying
below 500 ft
Mar 01-Aug 01



Venes

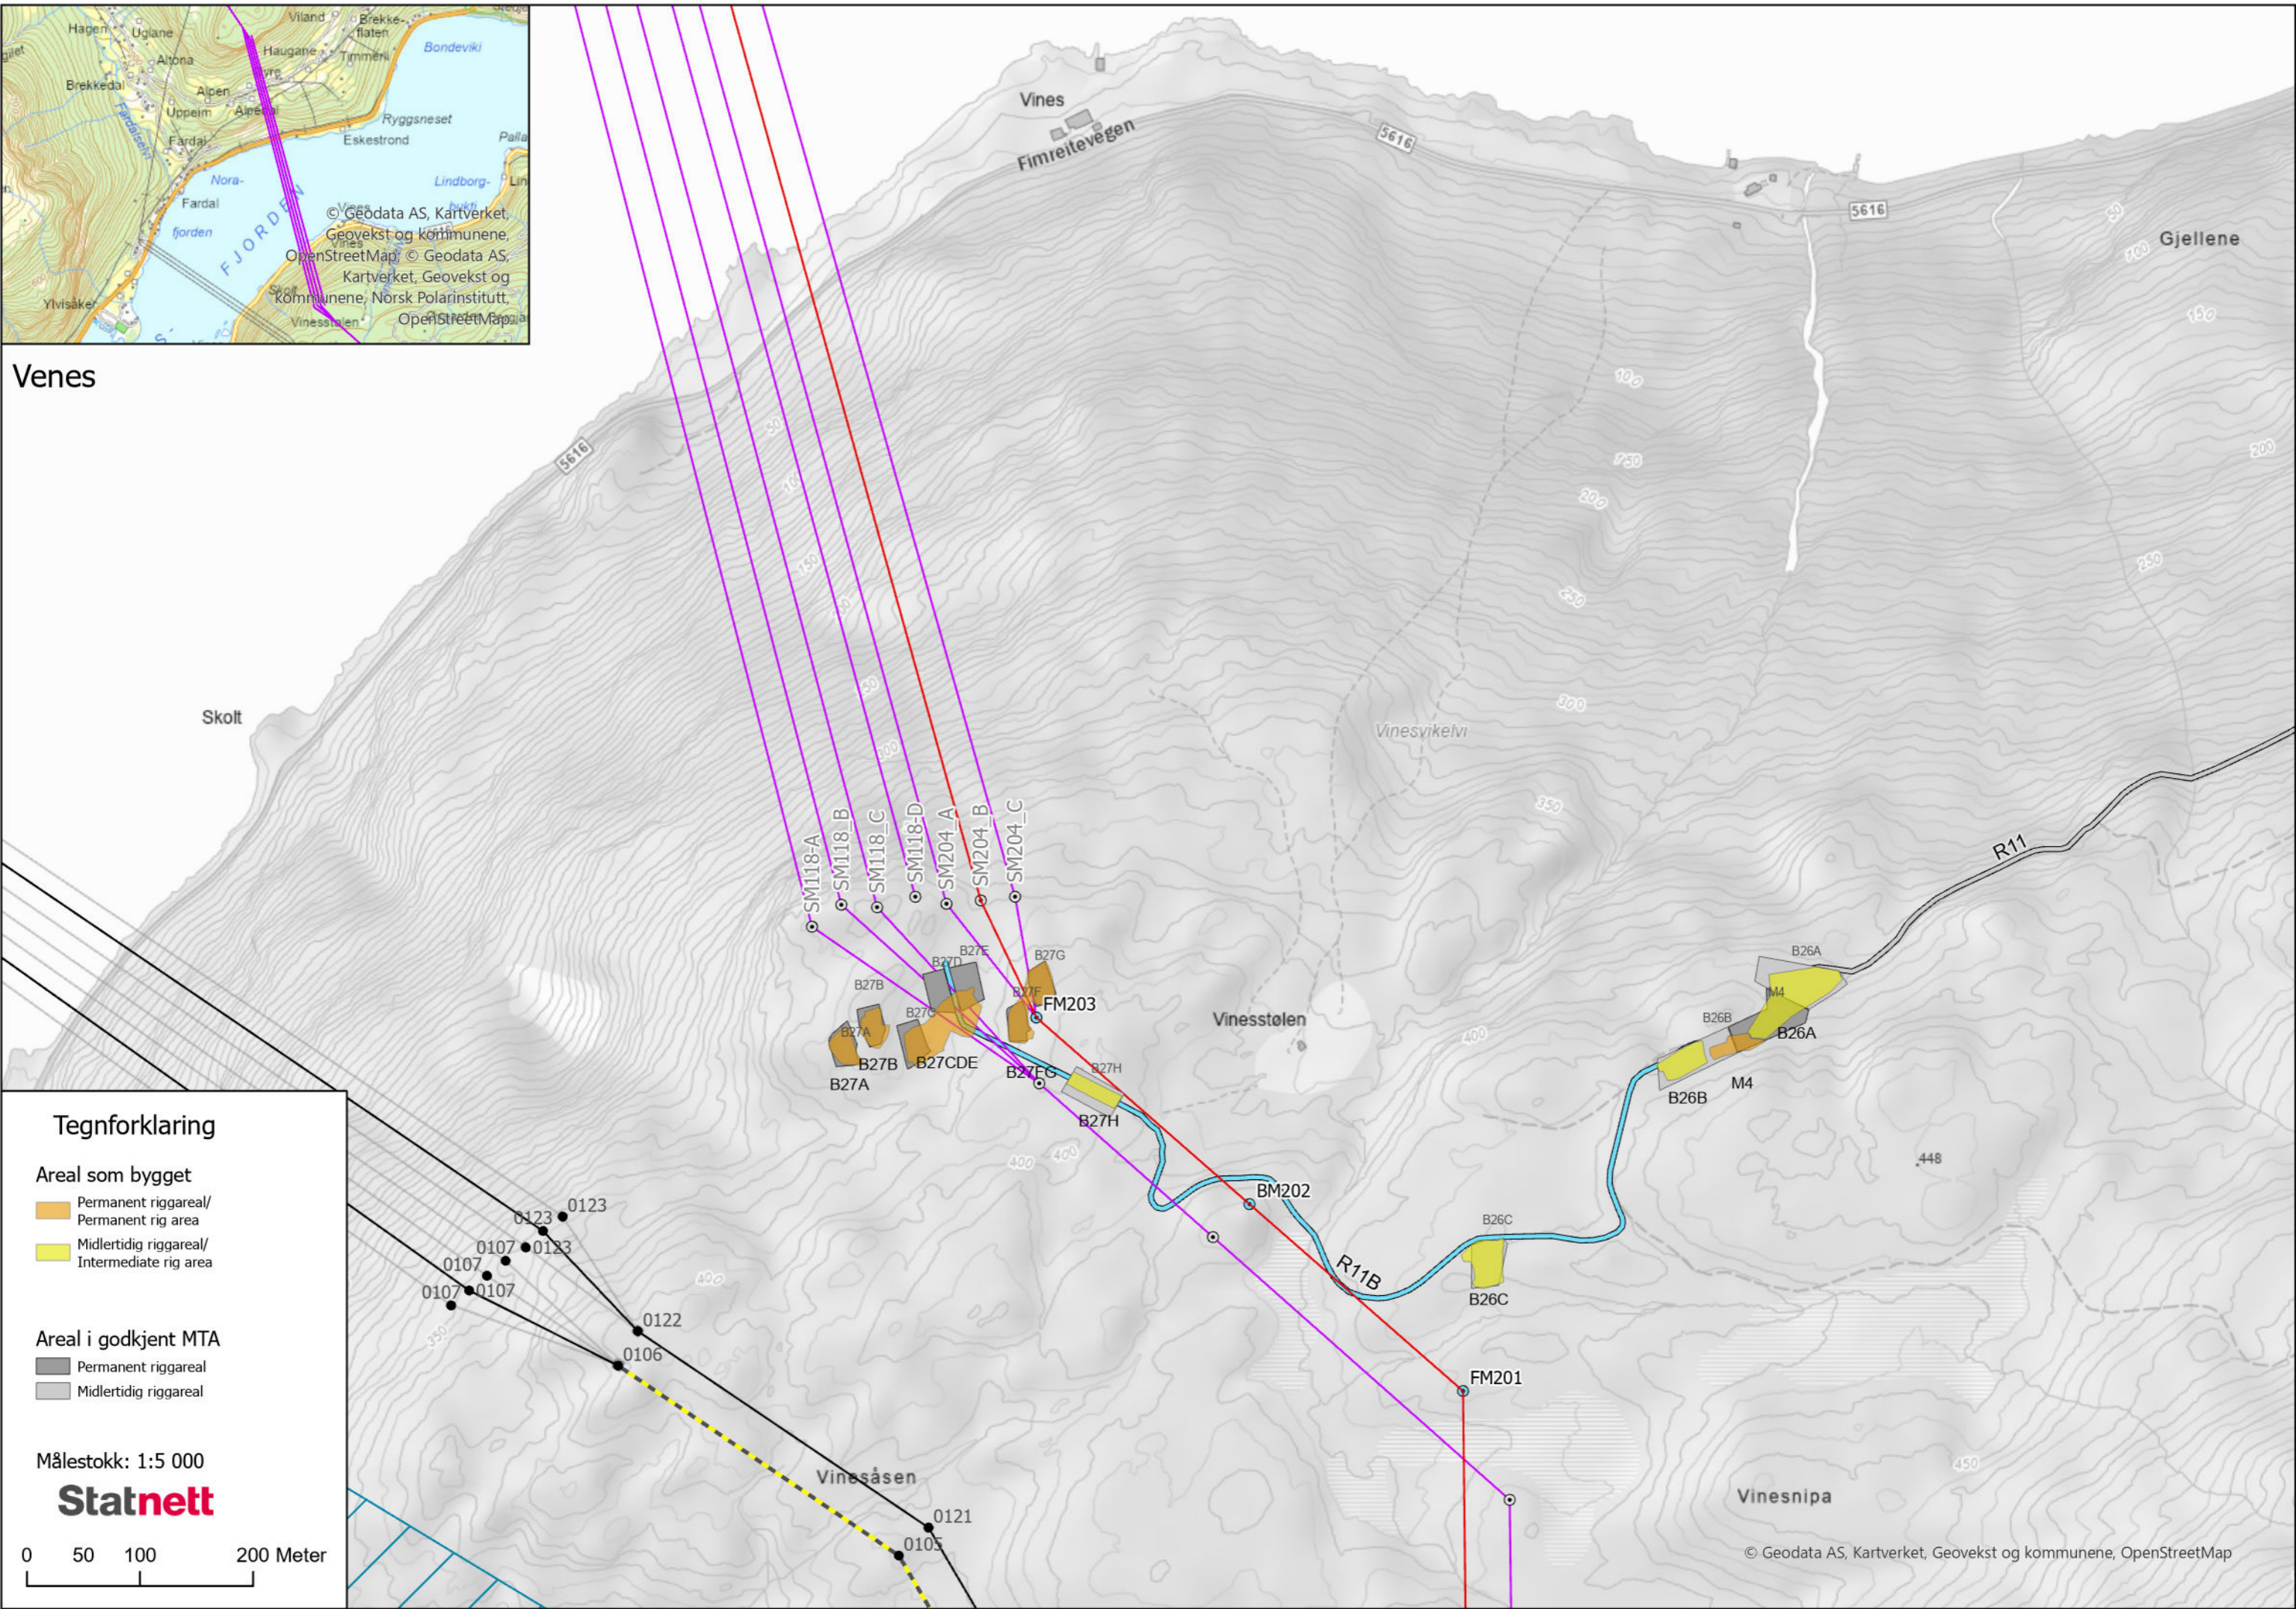

Tegnforklaring

Areal som bygget

- Permanent riggareal/ Permanent rig area
- Midlertidig riggareal/ Intermediate rig area

Areal i godkjent MTA

- Permanent riggareal
- Midlertidig riggareal

Målestokk: 1:5 000

Statnett

0 50 100 200 Meter