


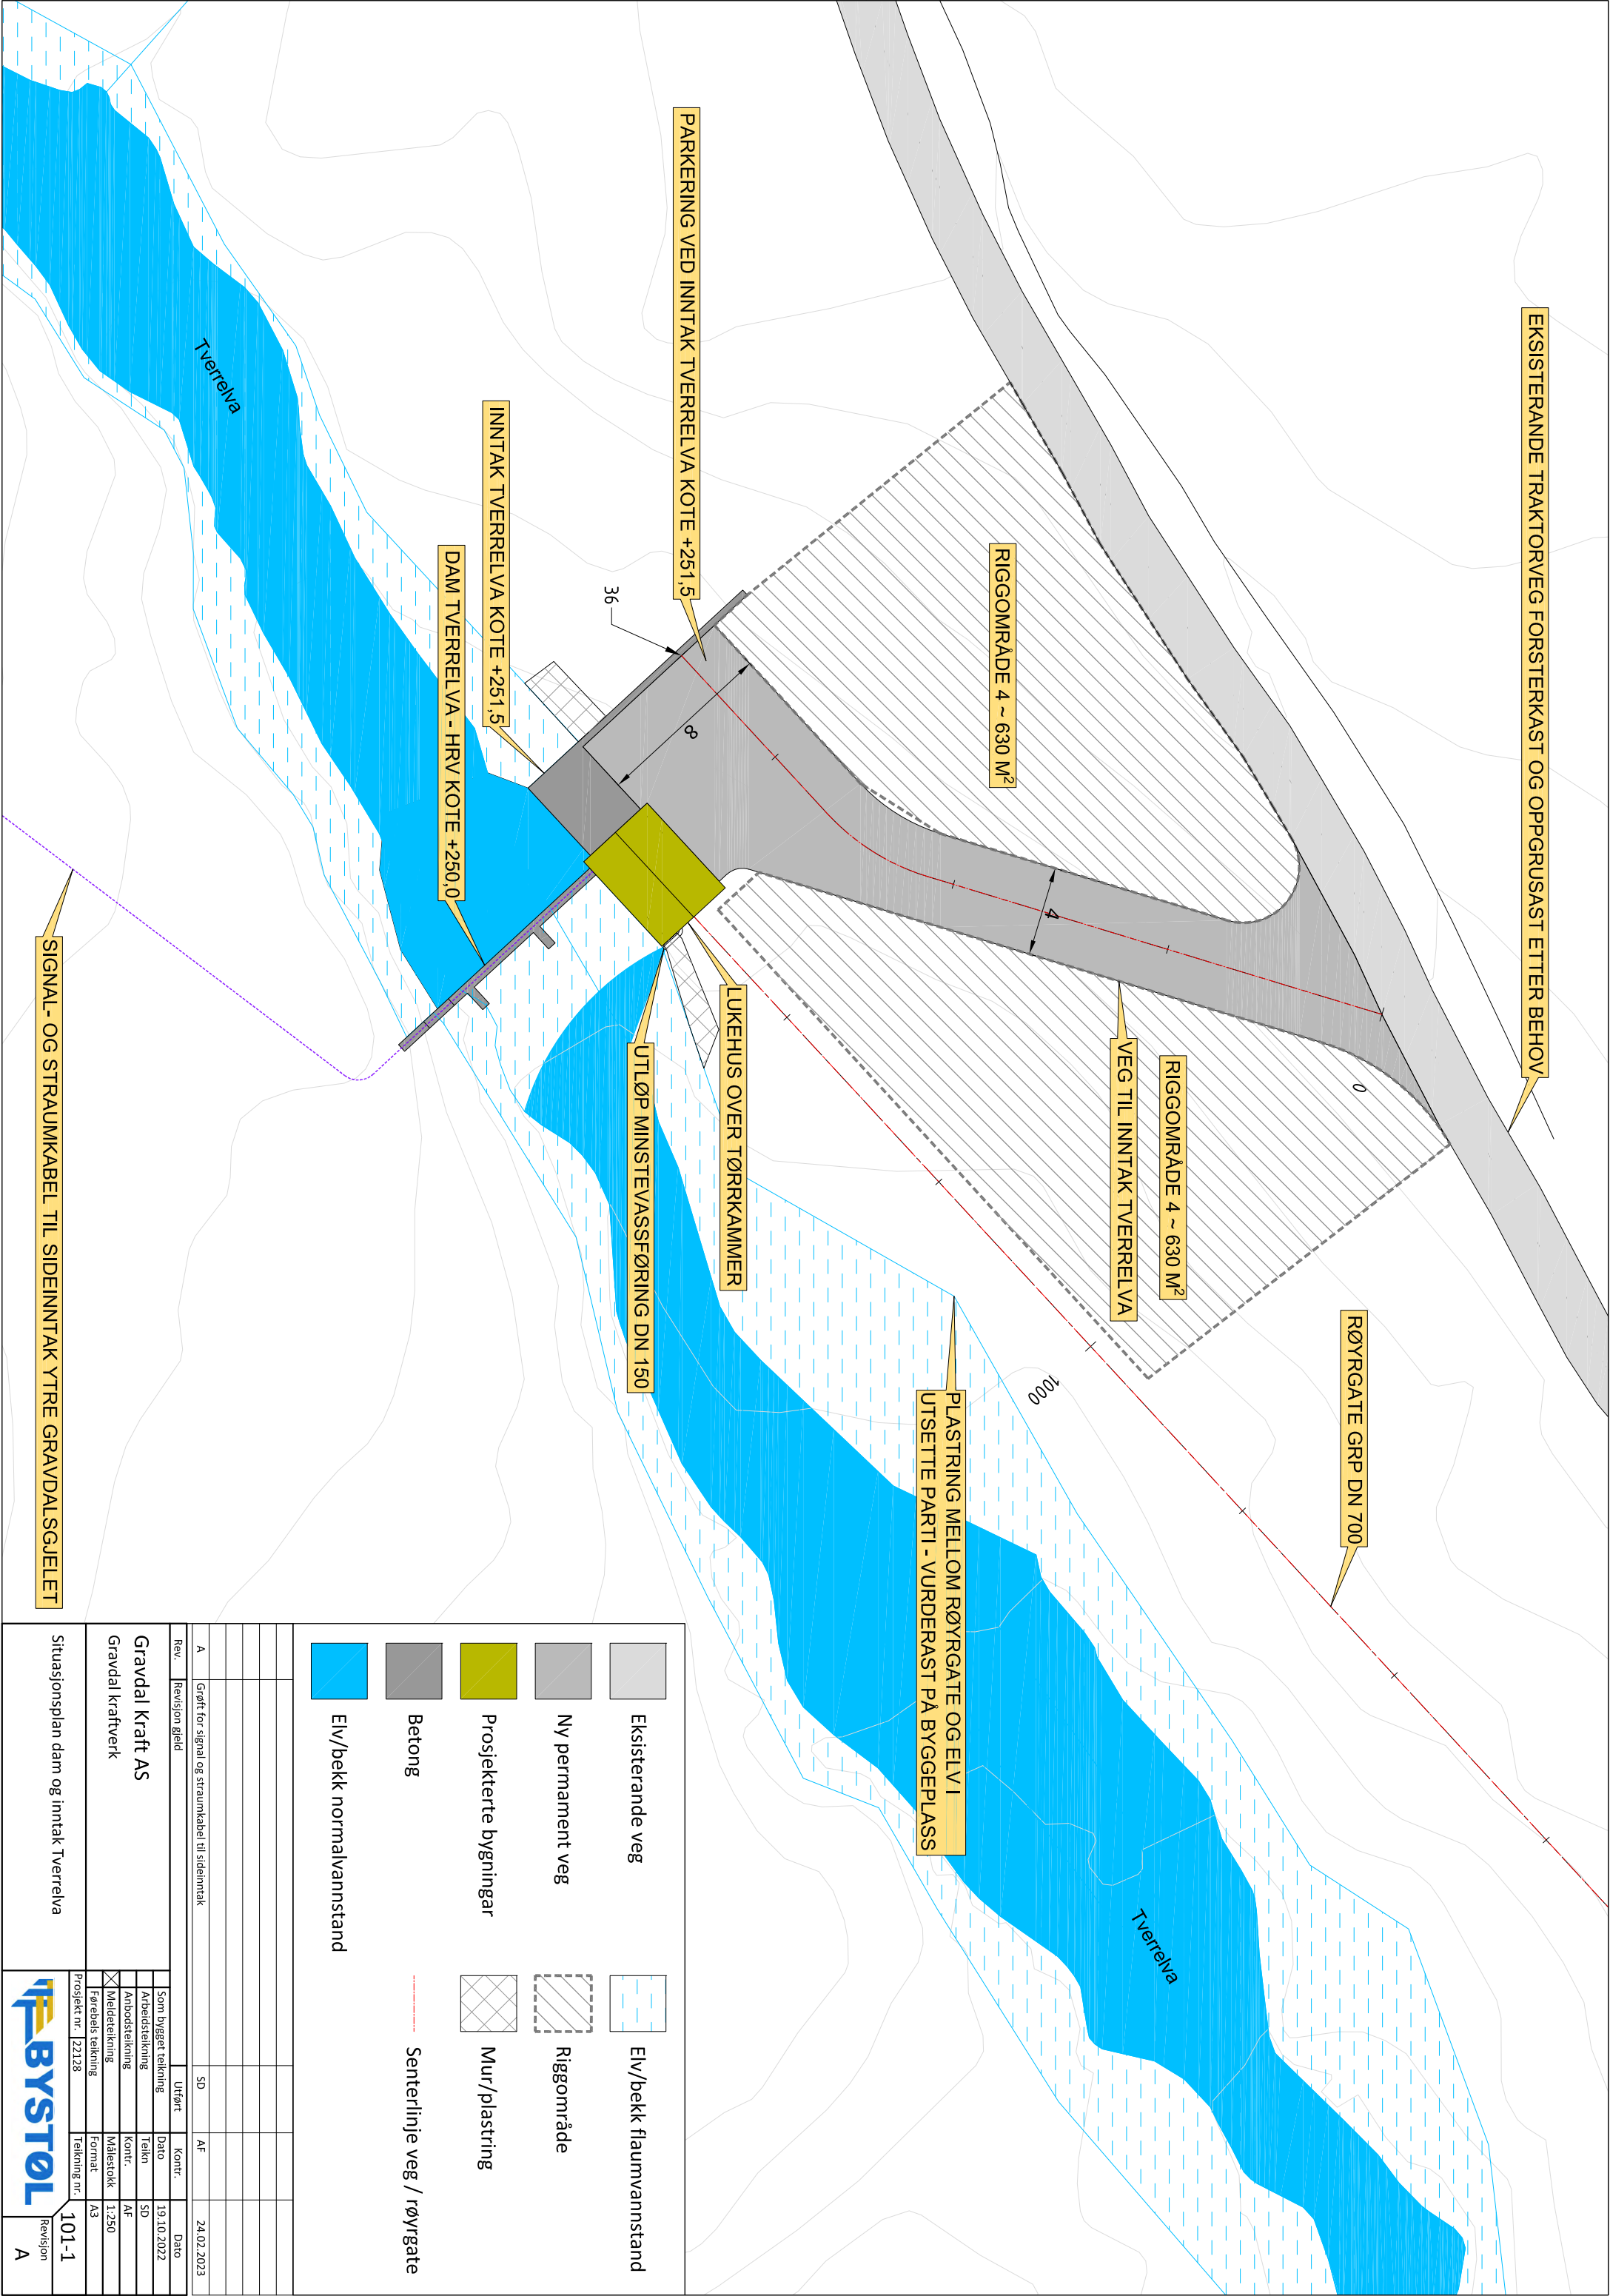

Eksisterande veg

Ny permanent veg

Prosjekterte bygningar

Betong

Eiv/bekk normalvannstand

Eiv/bekk flaumvannstand

Riggområde

Mur/plastring

Senterlinje veg / røyrgate

Rev.	Revision gjeld	Utdrøkt	Kontrollant	Dato
A	Gjort for signal og straumkabel til sideinntak	SD	AF	24.02.2023

Gravdal Kraft AS

Gravdal kraftverk

Som bygget teikning

Arbeids-teikning

Antbuds-teikning

Utdrøkt

Forbuds-teikning

Formål

Prosjekt nr.

19.10.2022

SD

AF

1:250

A3

Situasjonsplan dam og inntak Tverrelva

BYSTØL

101-1

Revisjon
A