
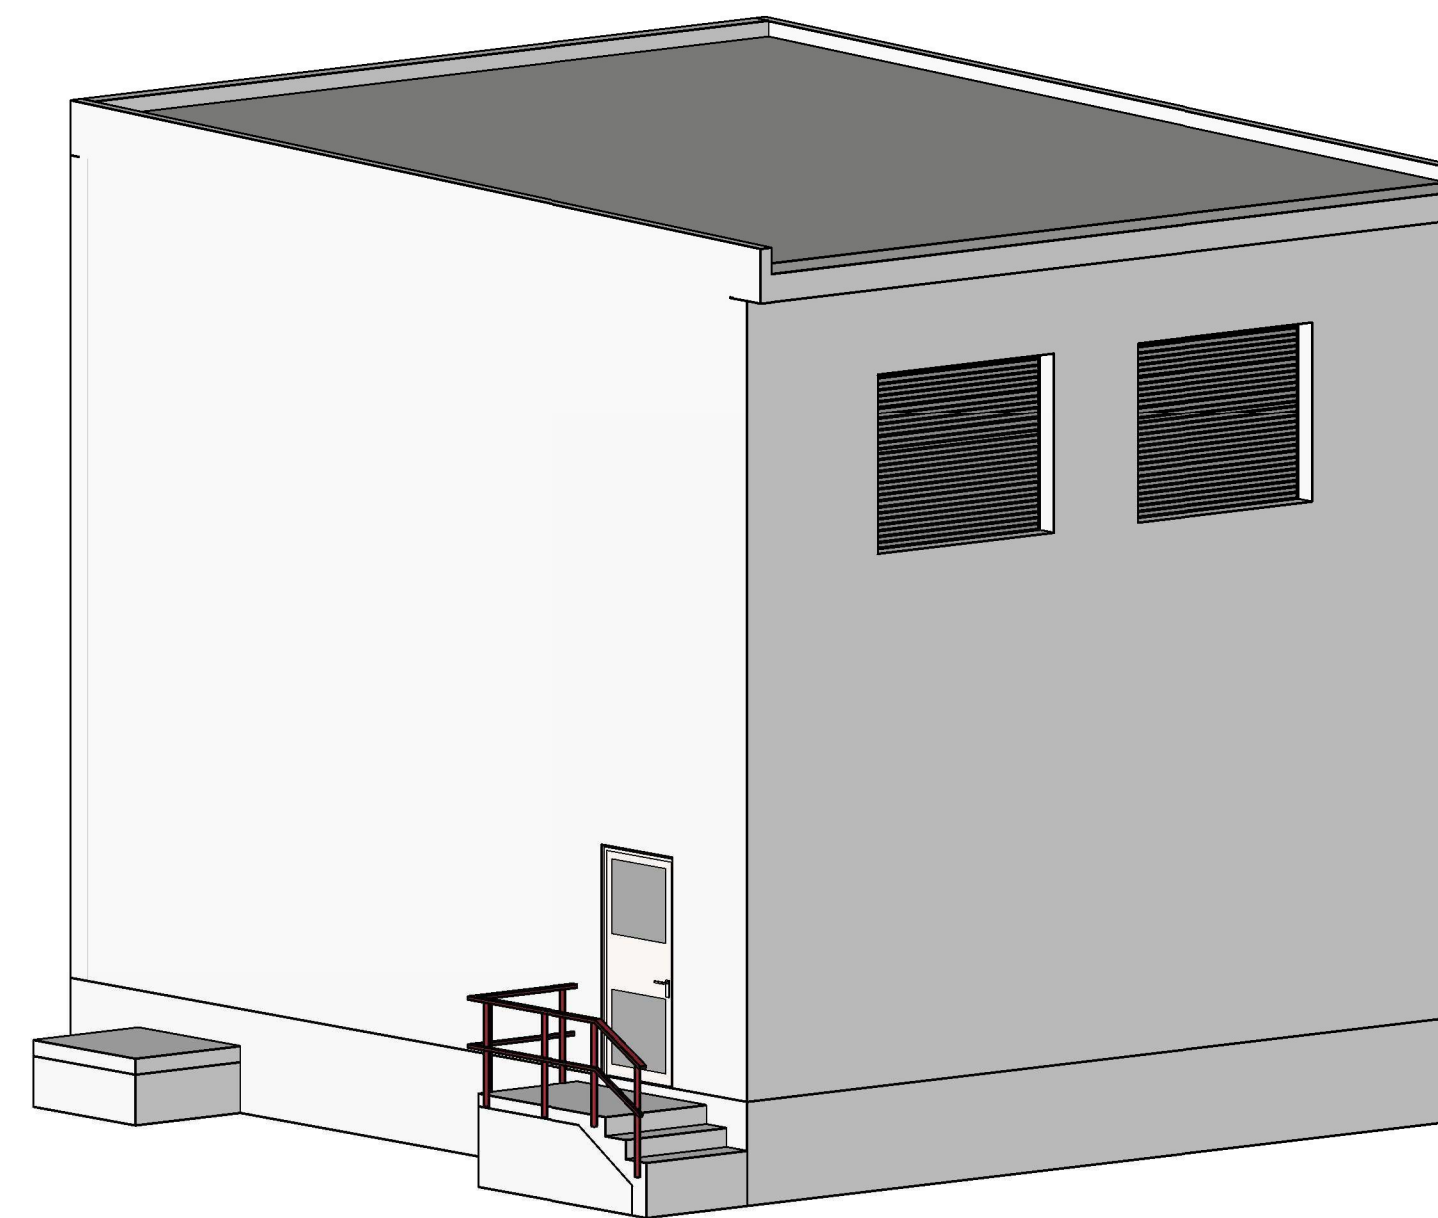
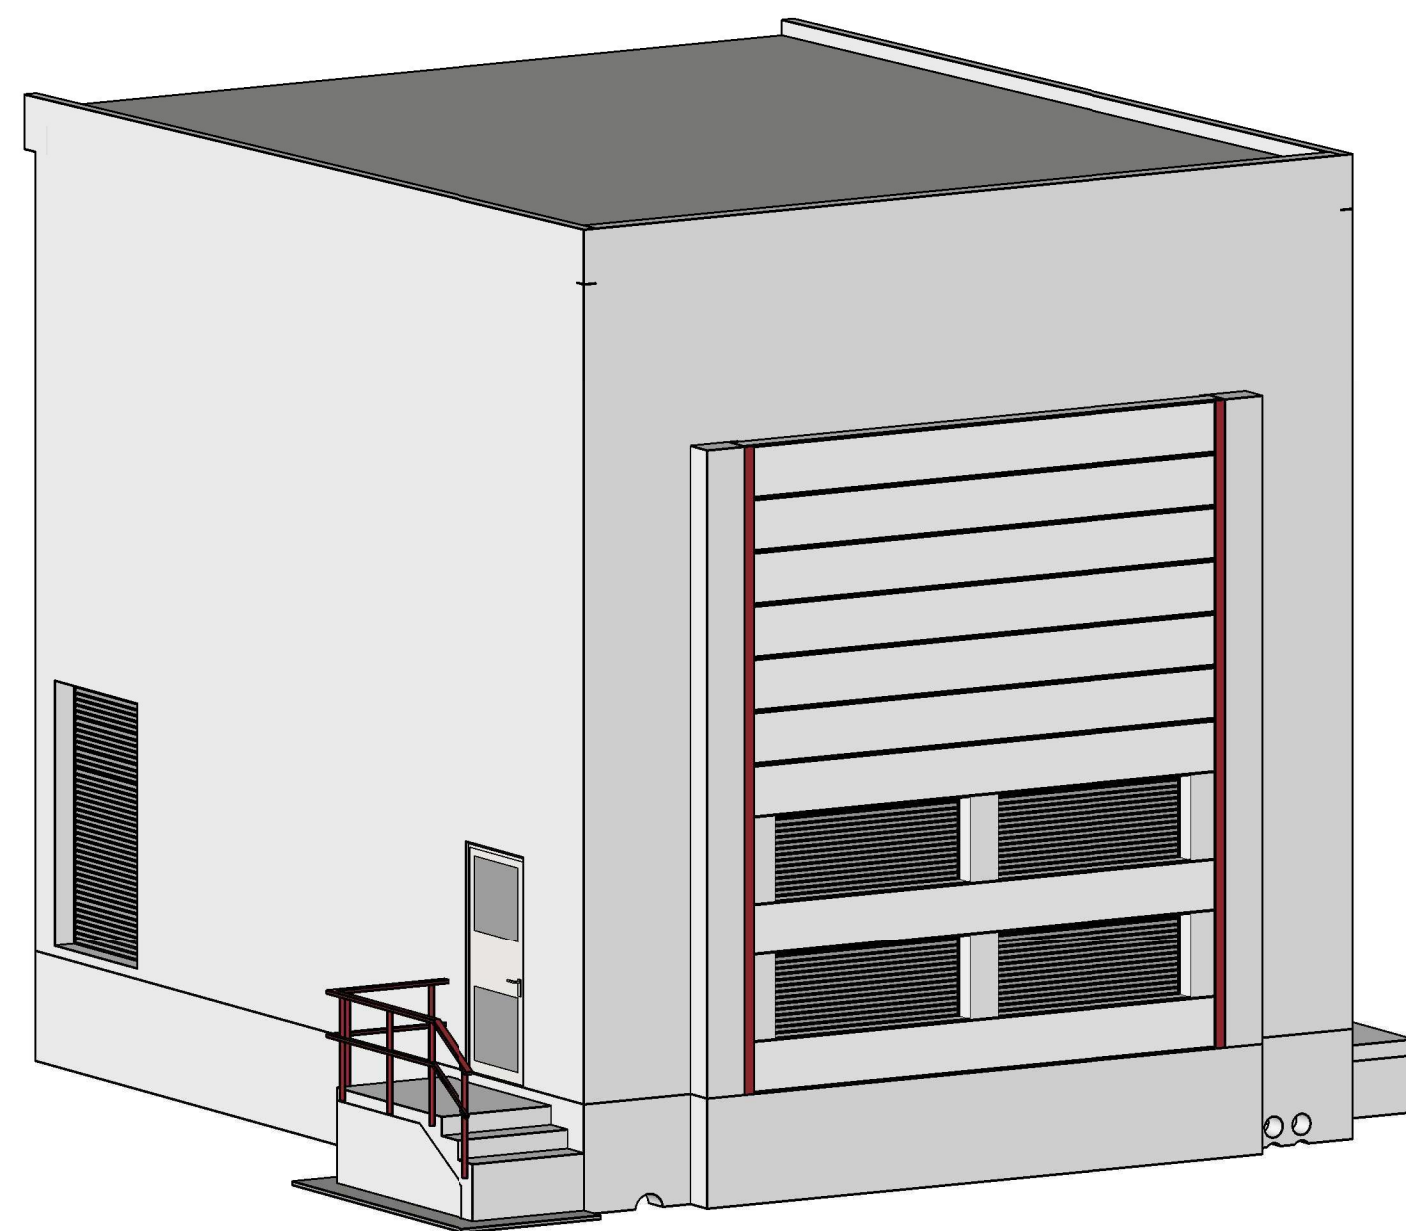
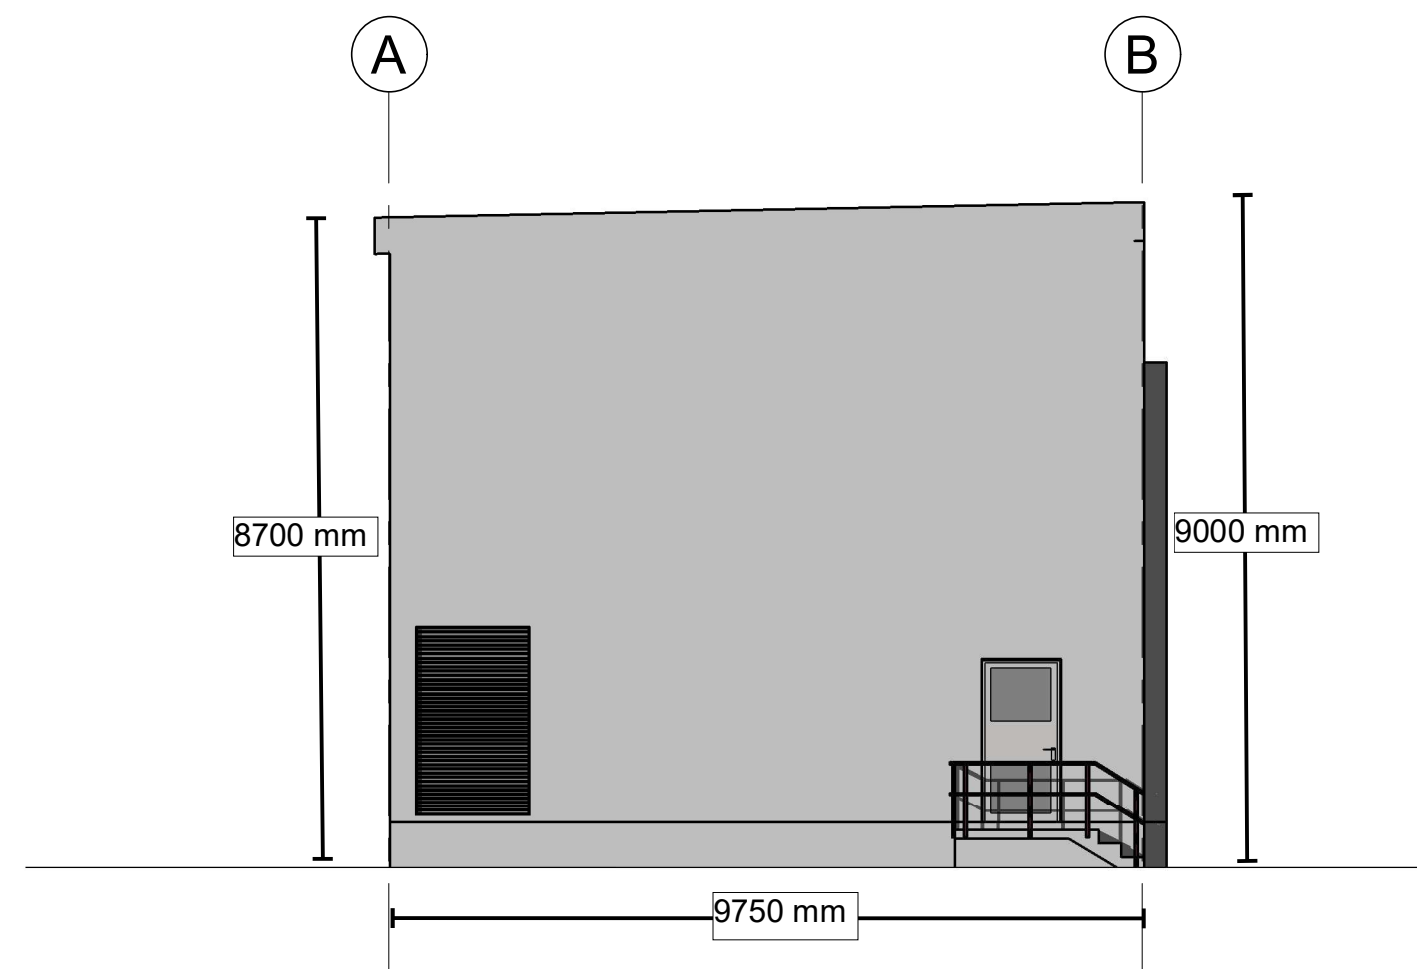
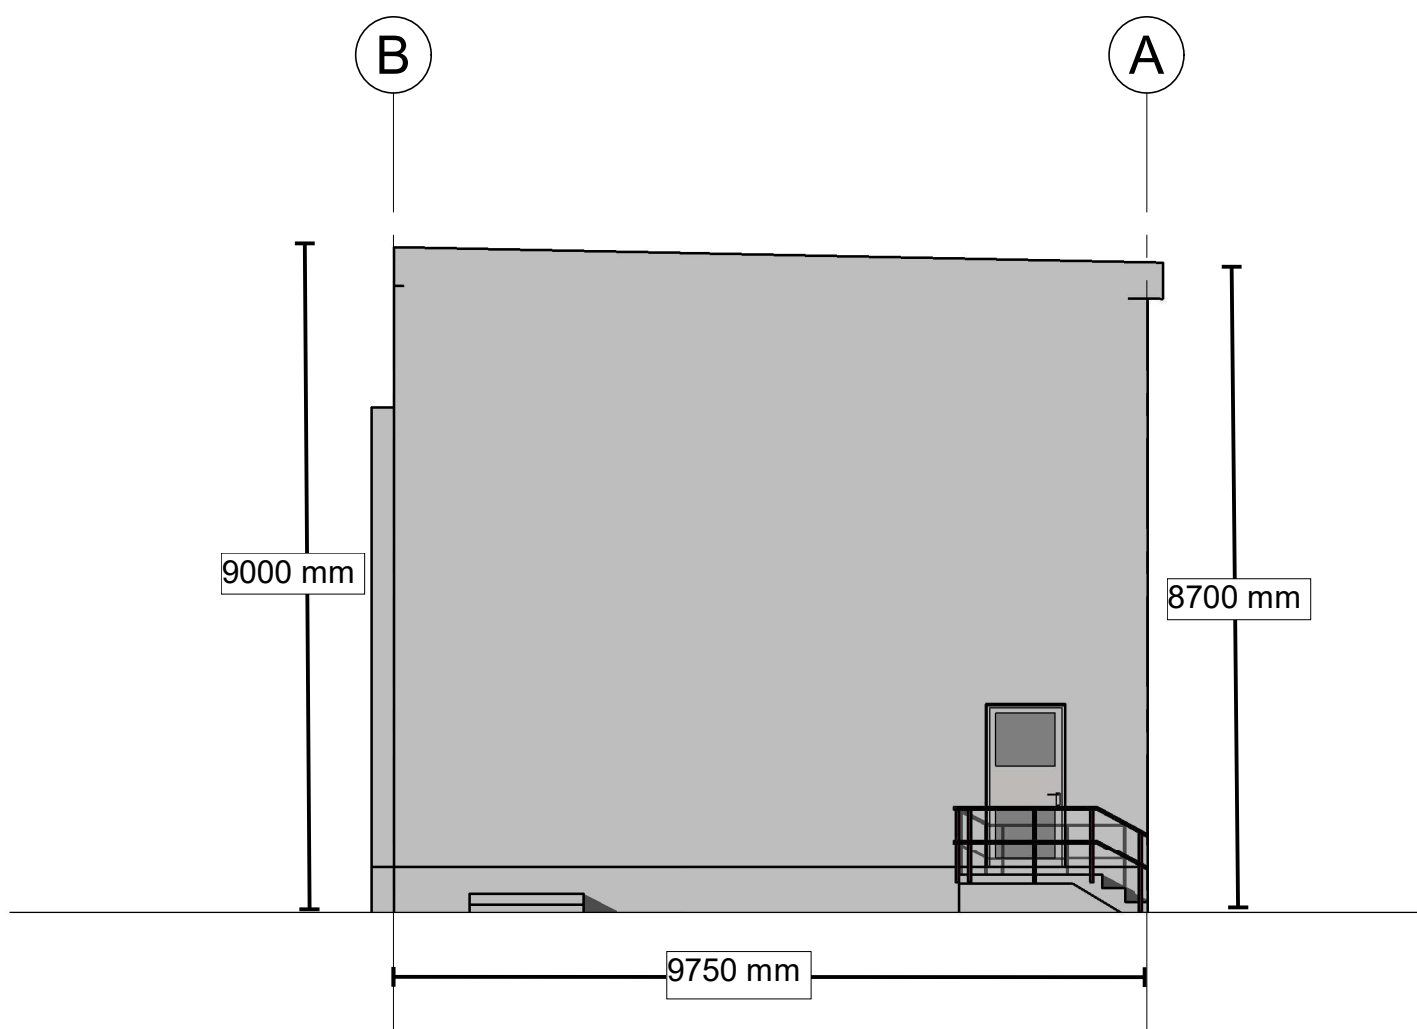
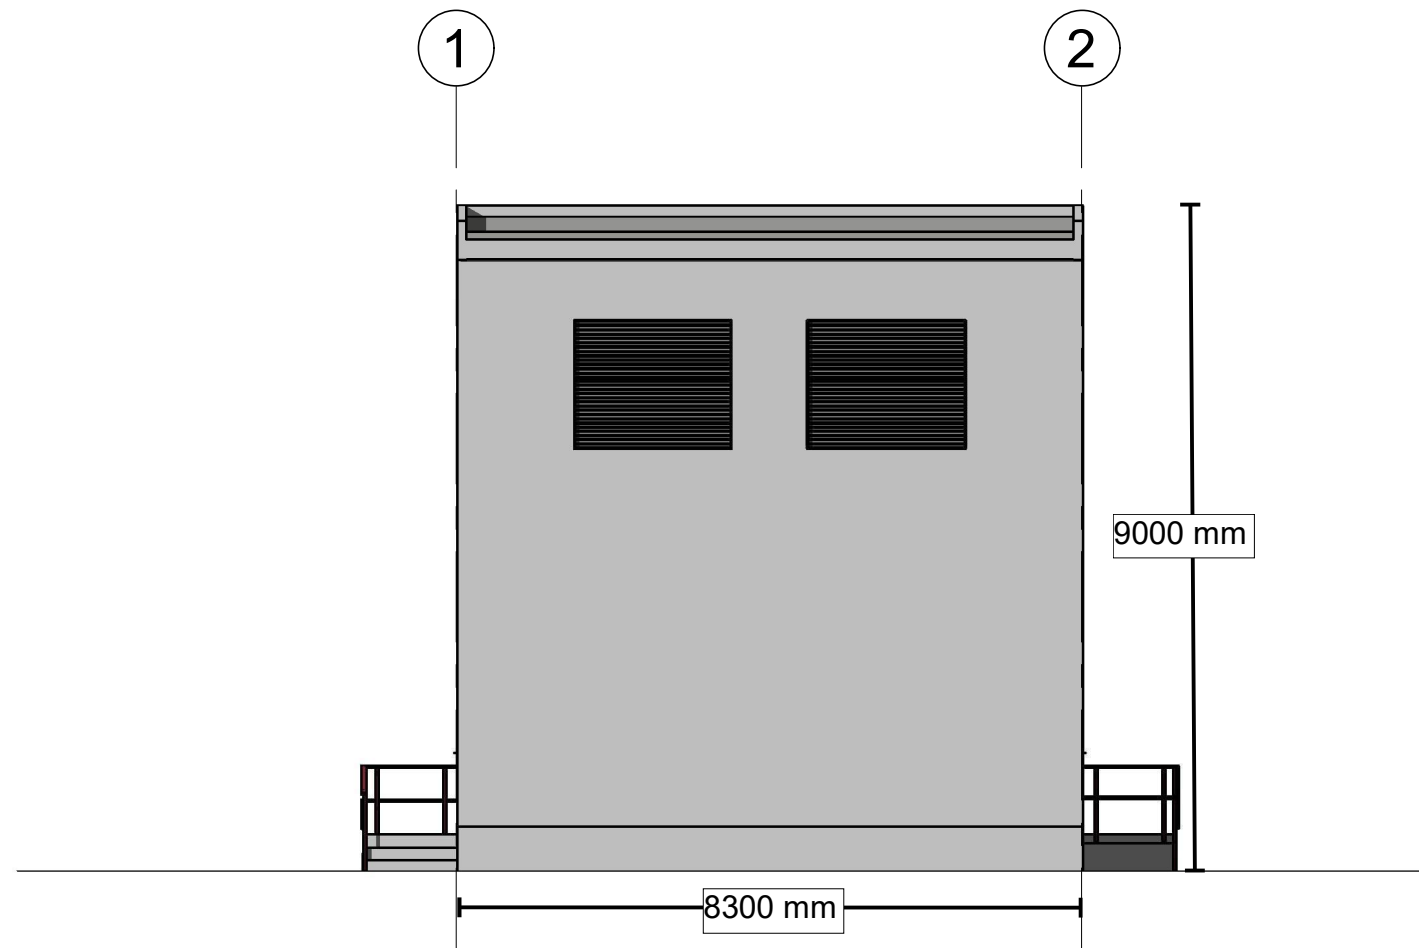


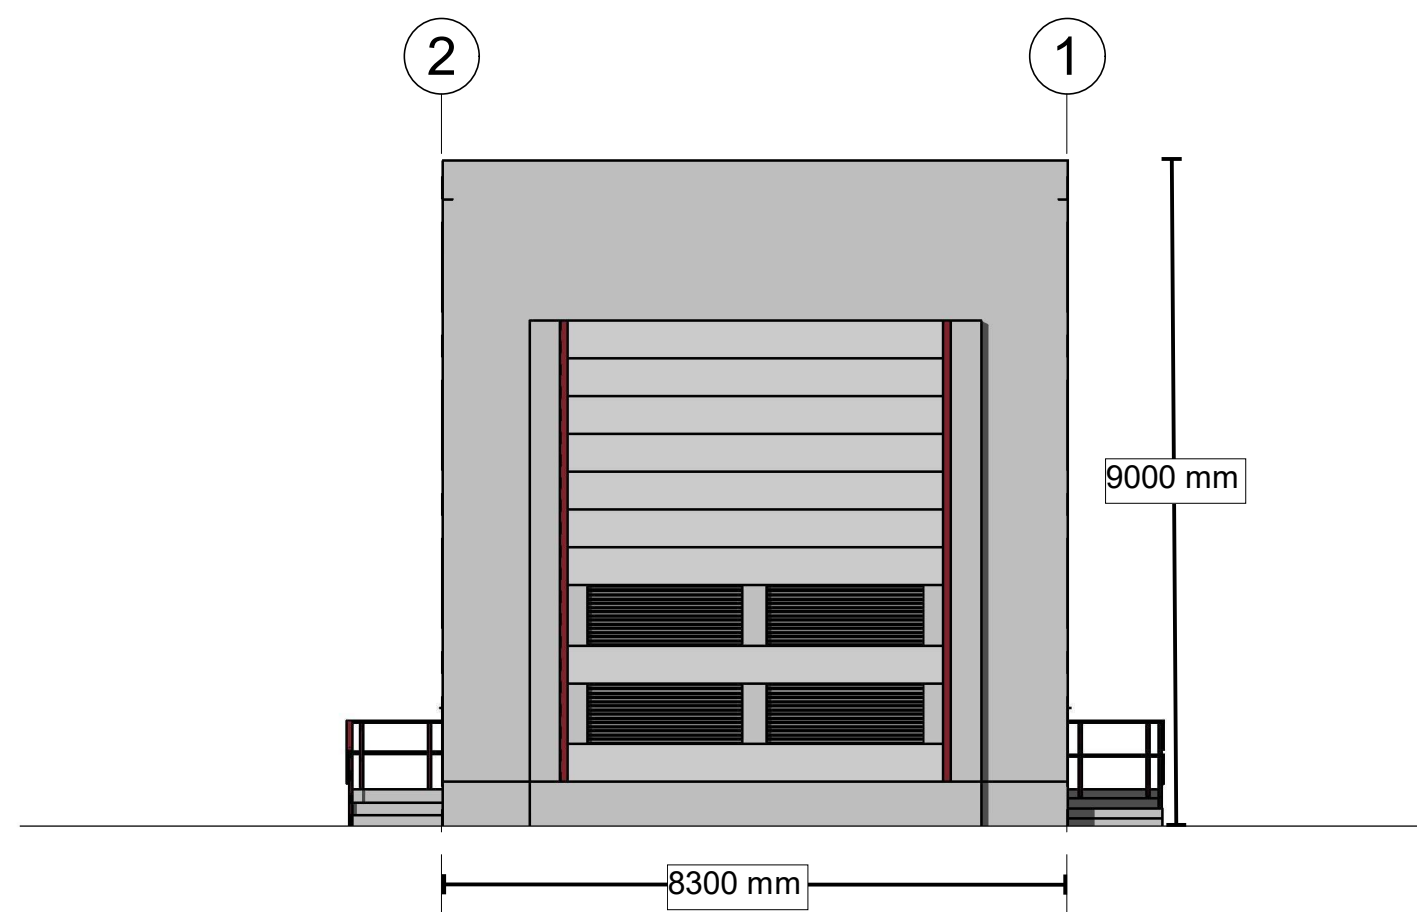

3D Perspektiv 1

3D Perspektiv 2

Tegningsnummer		Revisjon	
BF 100		D-1	
D-1	Som bygget	SSM	BS 18.01.23
Rev	Tekst	Utbert	Kontr Dato
Prosjekt		Gnr / Bnr	
Hove transformatorstasjon		45/93	
Oppdragsgiver		Oppdragsstaker	
Sygnir AS			
Prosjektfase			
For konsesjonsøknad			
Dato	Oppdragsnr	Koordinatsystem	Heytiedatum
		UTM32	NN2000
Ulfert av	Kontrollert av	Godkjent av	Format
		Målestokk	A1
		1:100	
FORM			
Fasader og 3D illustrasjoner			
Tegningsnummer		Revisjon	
BF 100		D-1	
Fag	Type	Elg	Lapennr.