



Snitt G
1 : 50

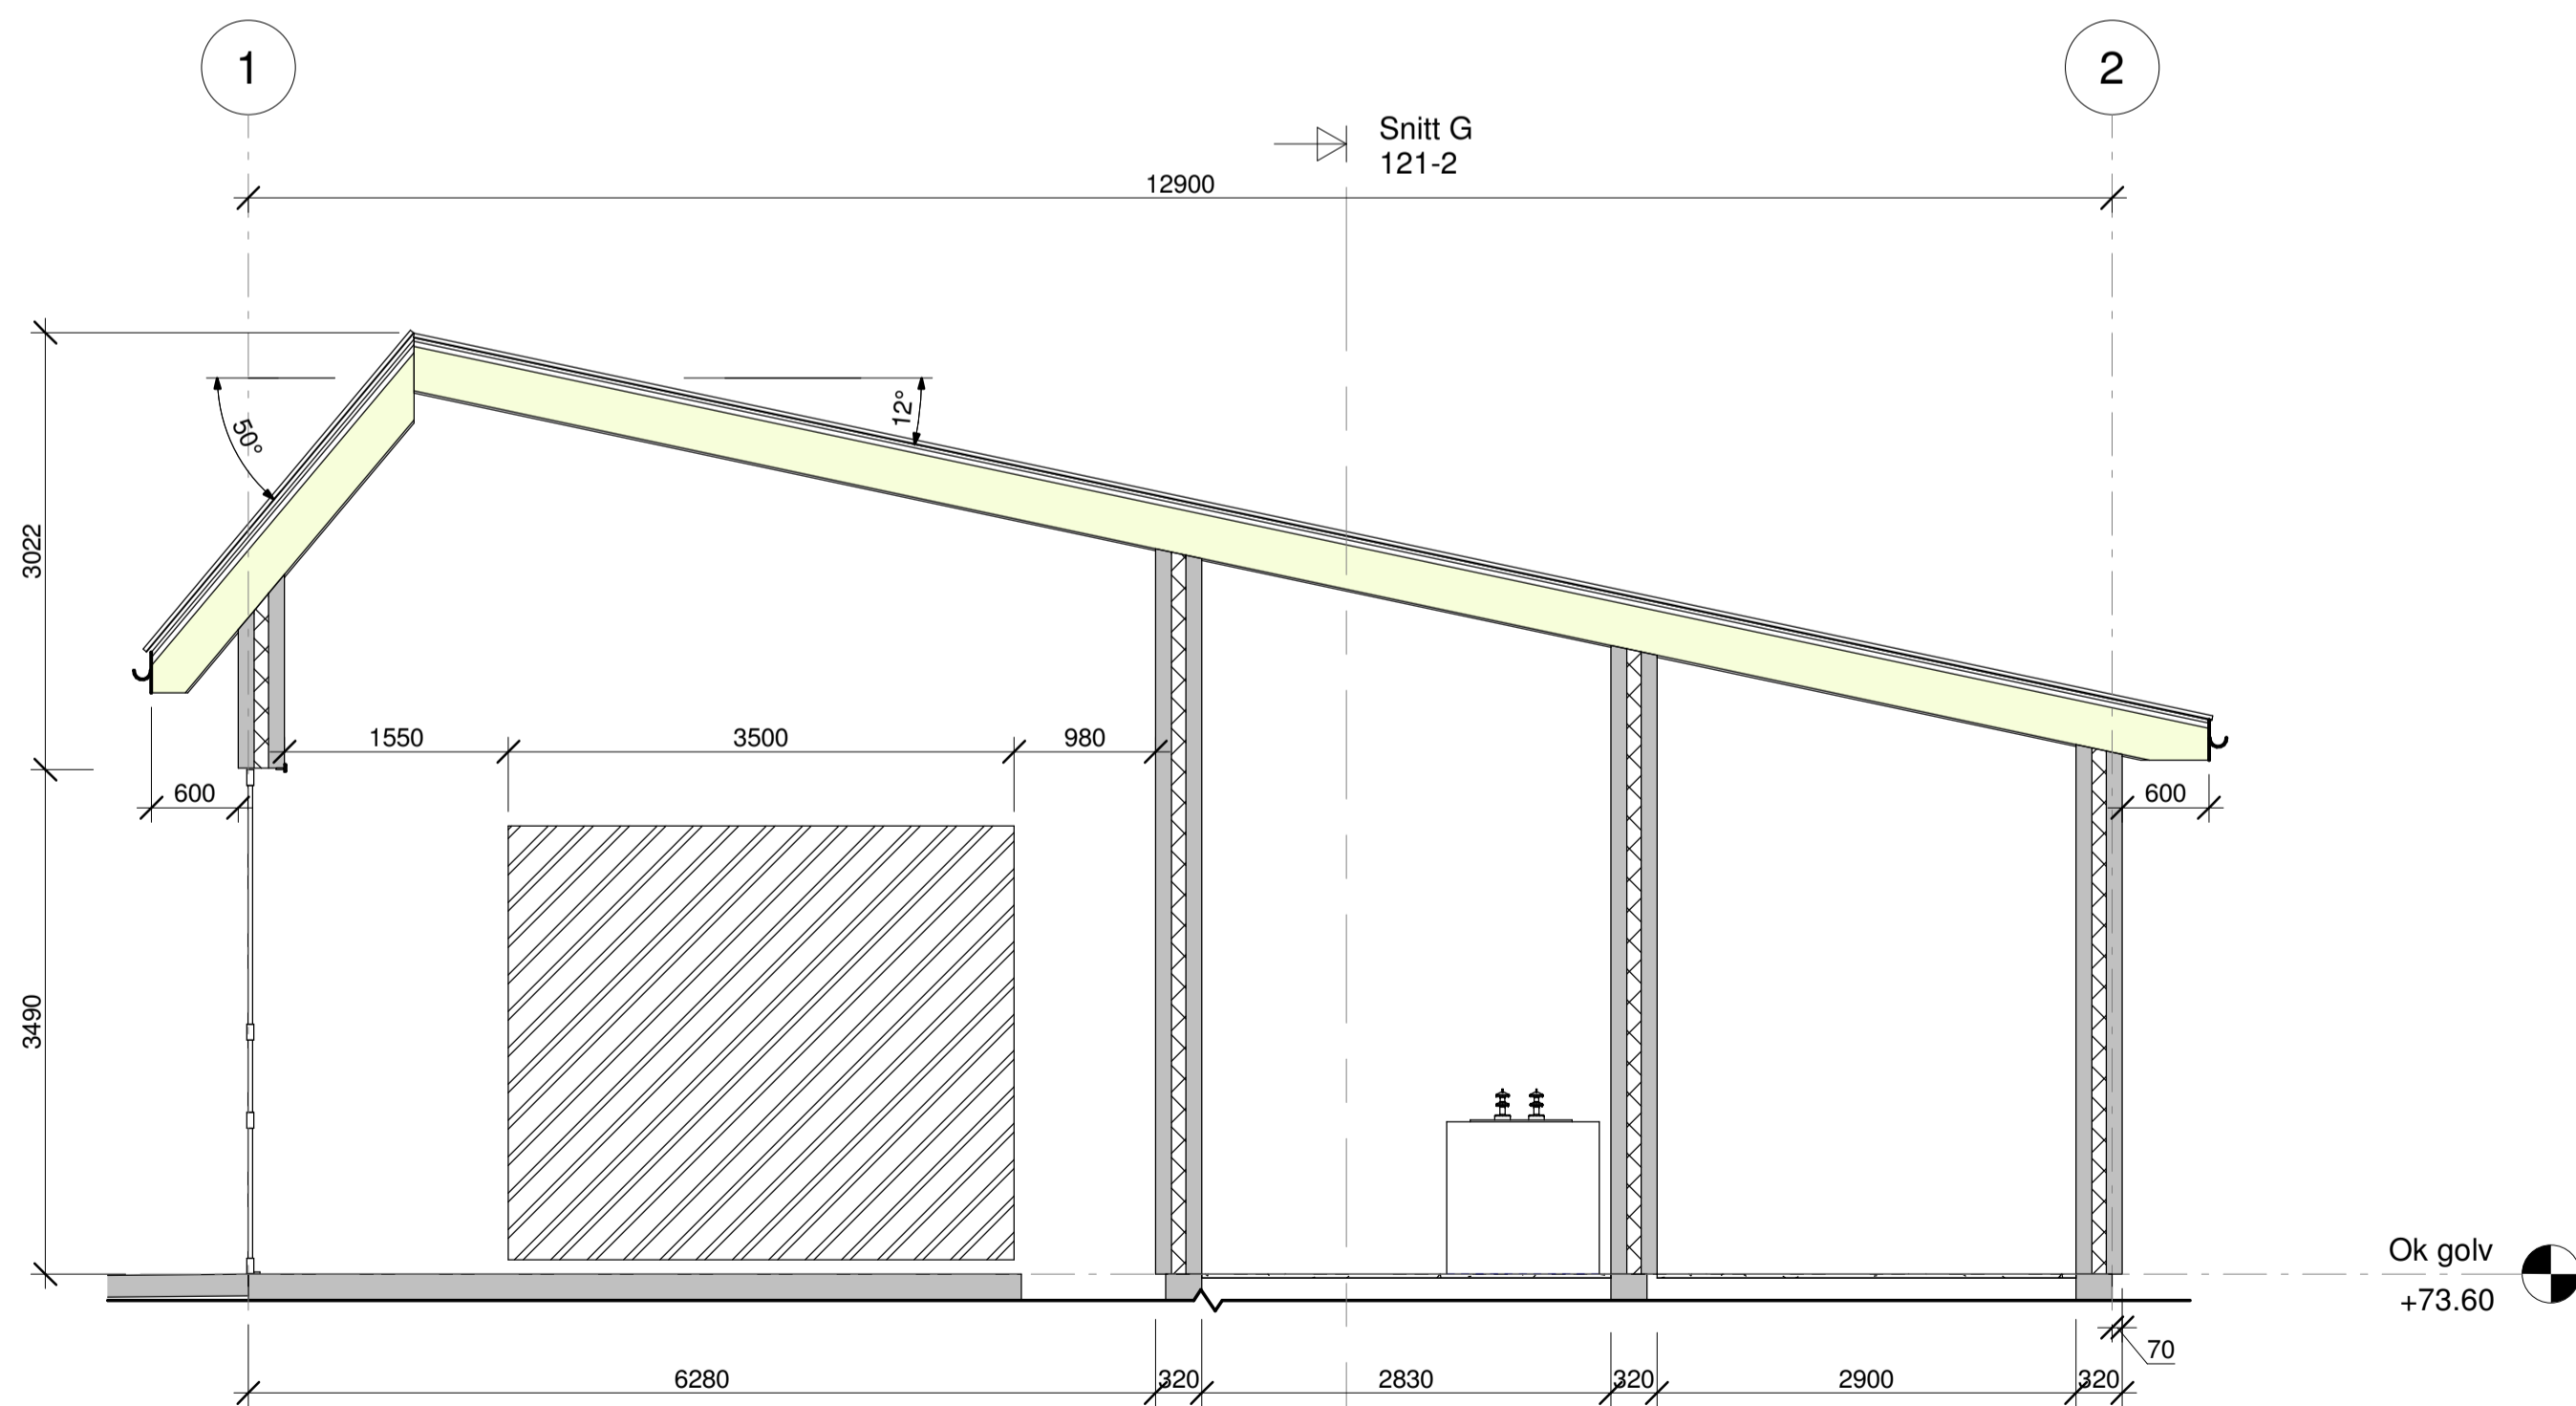

Snitt I
1 : 50

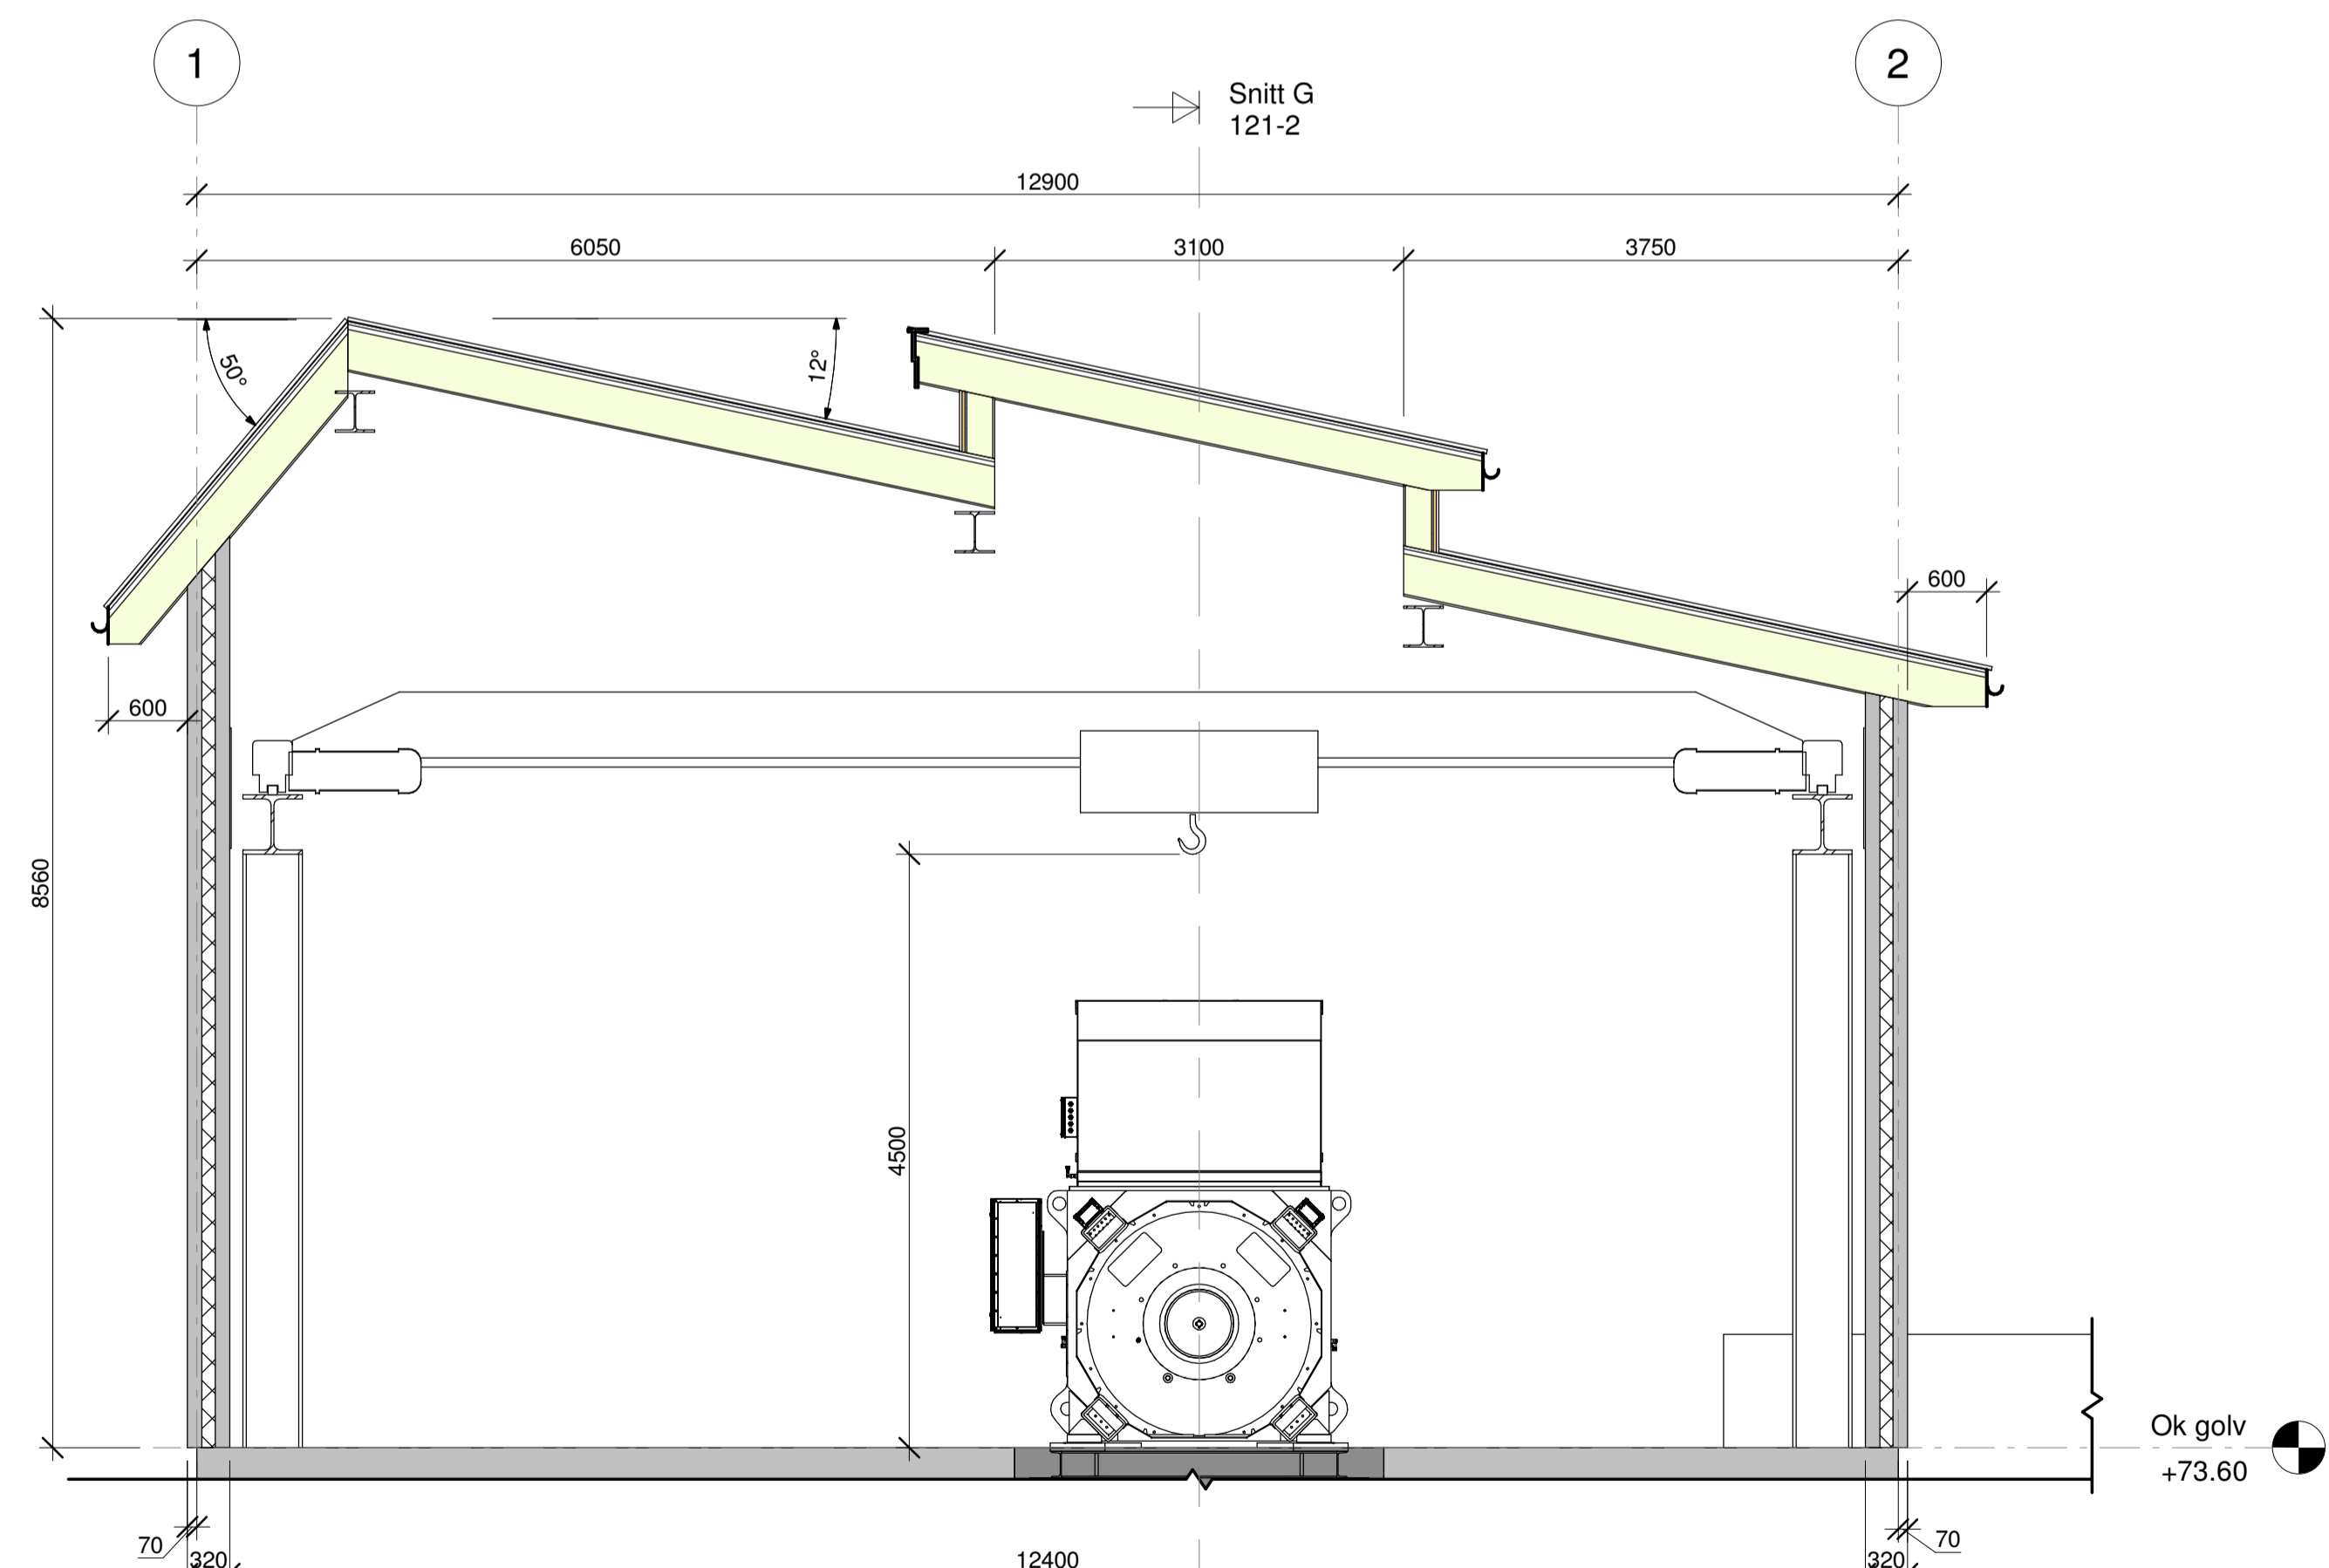

Snitt H
1 : 50

| | | | | |
|------|--------------------|--------|--------------|------------|
| Rev. | Revisjon/gjeld | Uttent | Kontroll | Dato |
| | Som bygget teknisk | | | 21.03.2023 |
| | Arbidsveiling | | | MTD |
| | Arbidsveiling | | | FH |
| | Målestokk | | | 1 : 50 |
| | Formål | | | AT |
| | Prosjekt nr. | 21212 | Teikning nr. | 121-2 |
| | Stasjon overbygg | | | Revisjon |
| | Snitt | | | |

