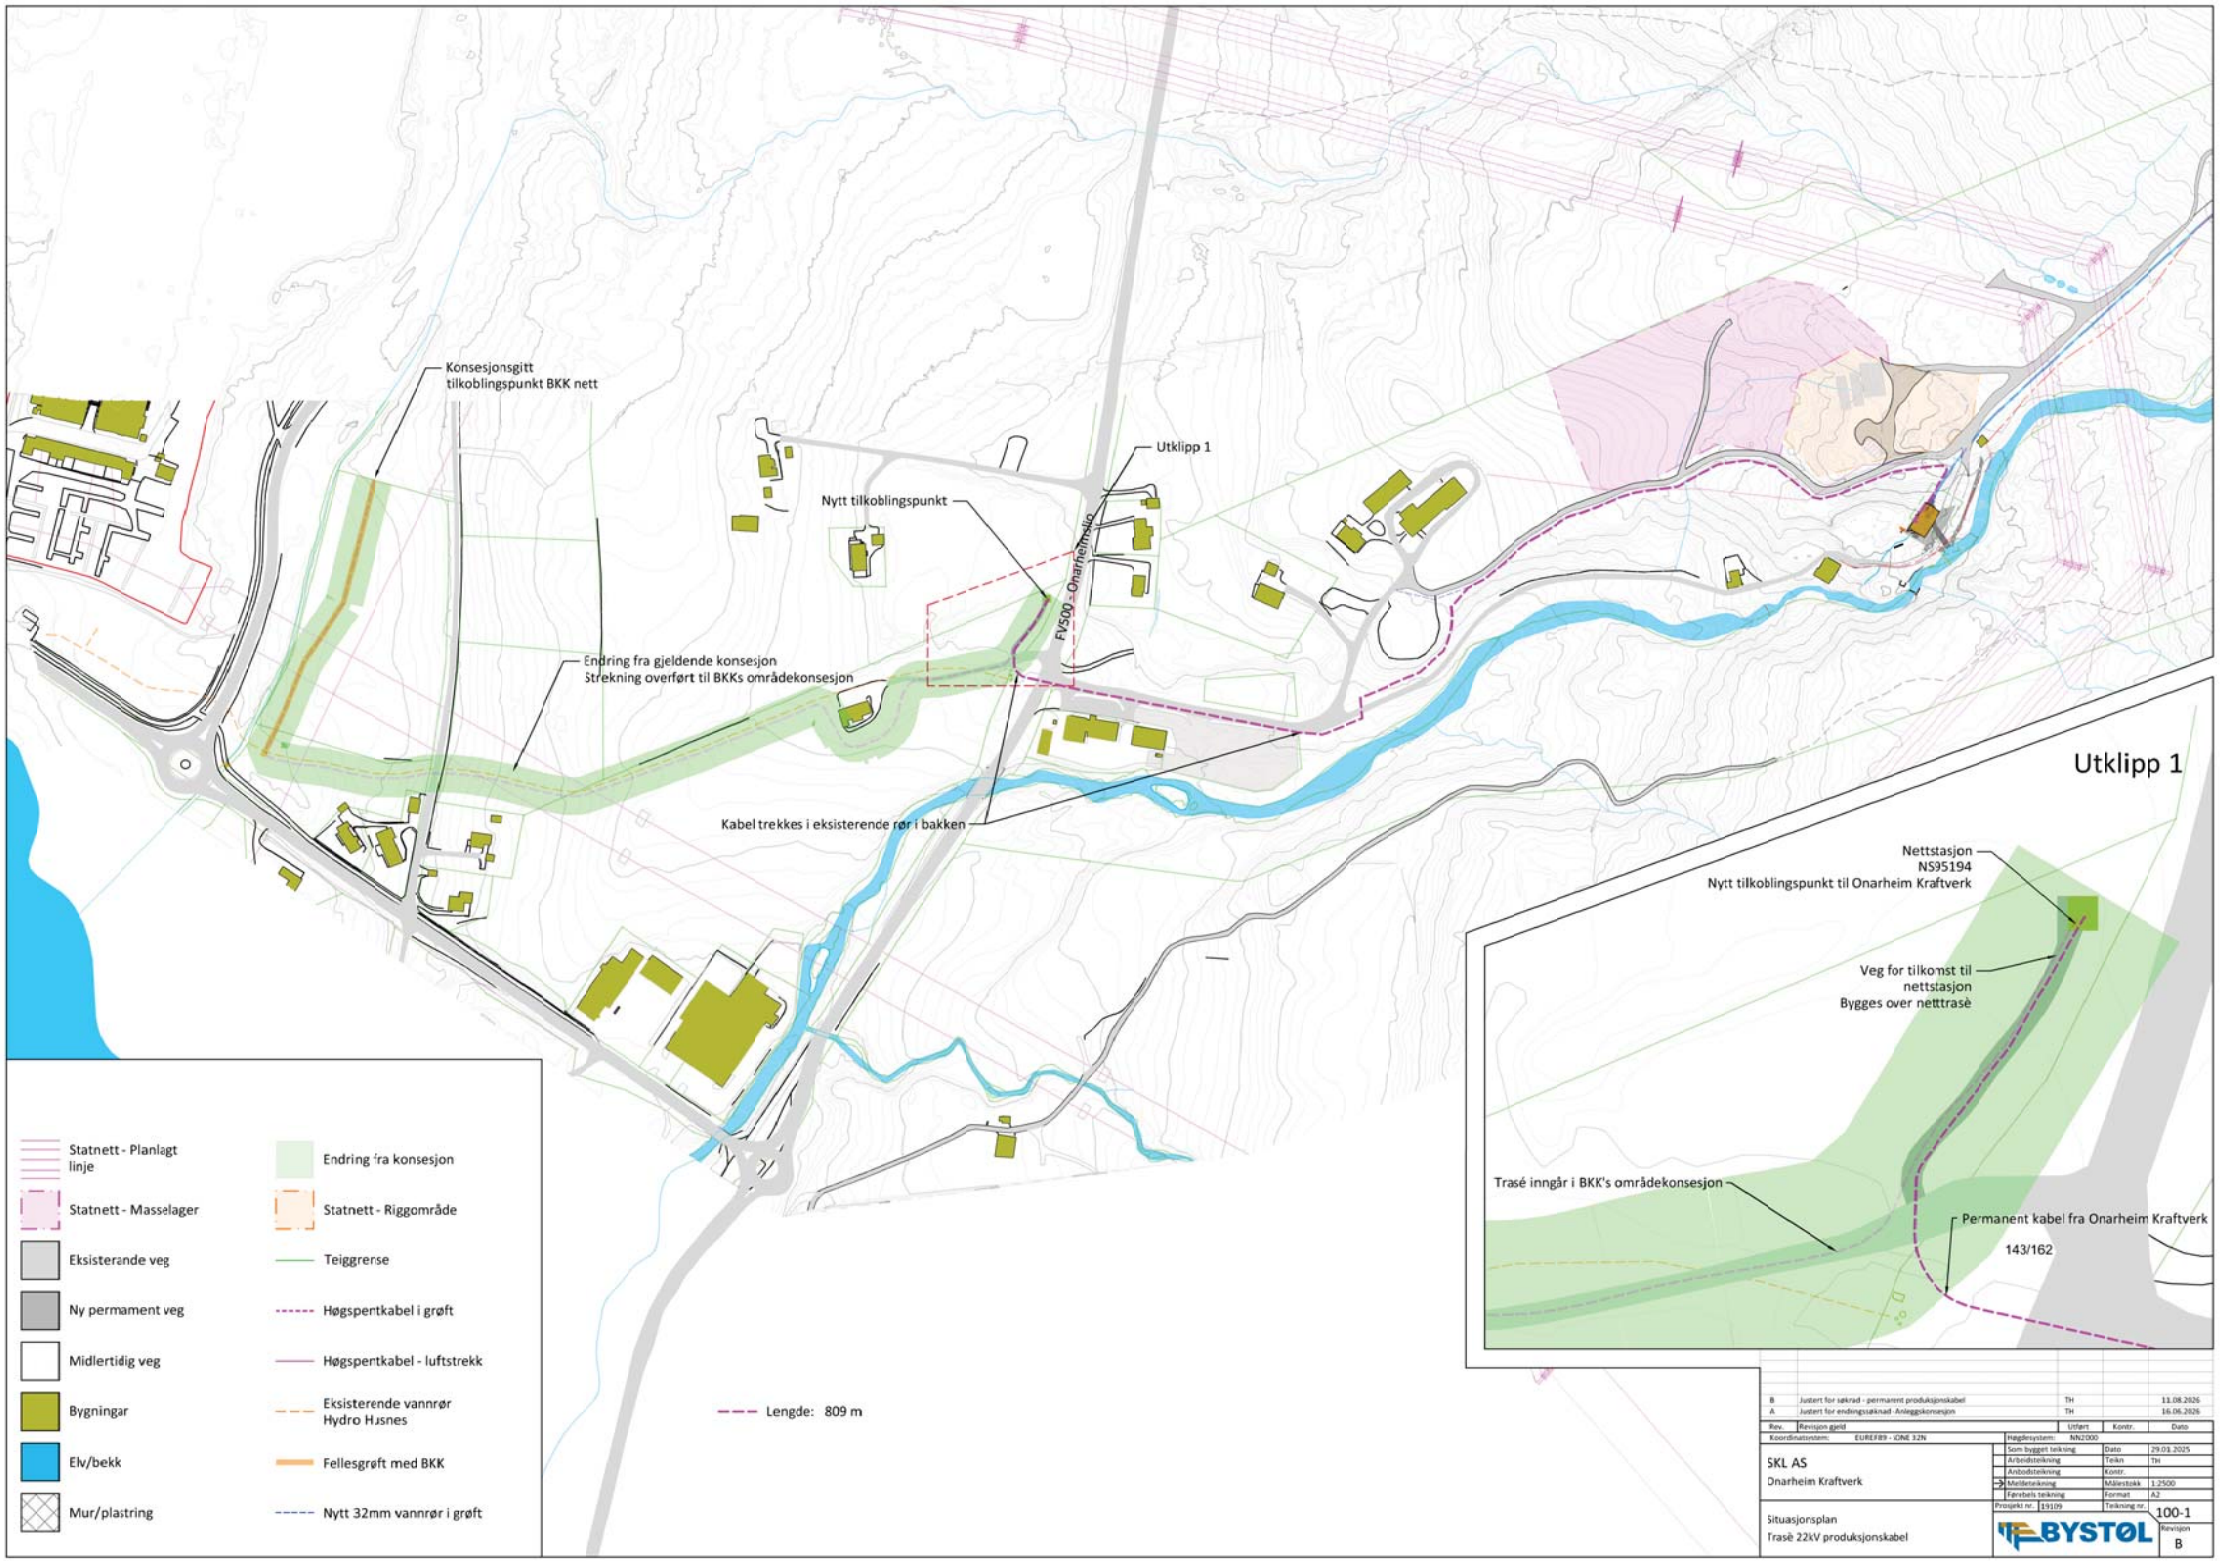
Konsesjonsgitt
tilkoblingspunkt BKK nett
Nytt tilkoblingspunkt
Utklipp 1
FV500 - Onarheimsvn
Endring fra gjeldende konsesjon
Strekning overført til BKKs områdekonsesjon
Kabel trekkes i eksisterende rør i bakken
Lengde: 809 m
Utklipp 1
Nettstasjon
NS95194
Nytt tilkoblingspunkt til Onarheim Kraftverk
Veg for tilkomst til
nettstasjon
Bygges over netttrasè
Trasé inngår i BKK's områdekonsesjon
Permanent kabel fra Onarheim Kraftverk
143/162
Statnett - Planlagt linje
Statnett - Masselager
Eksisterande veg
Ny permament veg
Midlertidig veg
Bygningar
Elv/bekk
Mur/plaitring
Endring fra konsesjon
Statnett - Riggområde
Teiggrerse
Høgspertkabel i grøft
Høgspertkabel - luftstrekk
Eksisterende vannrør
Hydro Hjsnes
Fellesgrøft med BKK
Nytt 32mm vannrør i grøft
B Justert for søkrad - permarent produksjonskabel TH 13.08.2026
A Justert for endingssøknad -Anleggskonsesjon TH 16.06.2026
Rev. Revisjon gjeld Utført Kontr. Dato
Koordinatsystem: EUREF89 - ONE 32N
Høgdesystem: NN2000
Som bygget teikning Dato 29.03.2025
Arbeidsteikning Teikn TH
Anbodsteikning Kontr.
Midlerteikning Målestokk 1:2500
Førebels teikning Format A2
Prosjekt nr. 19109 Teikning nr. 100-1
Revisjon B
SKL AS
Onarheim Kraftverk
Situasjonsplan
Trasè 22kV produksjonskabel
BYSTØL