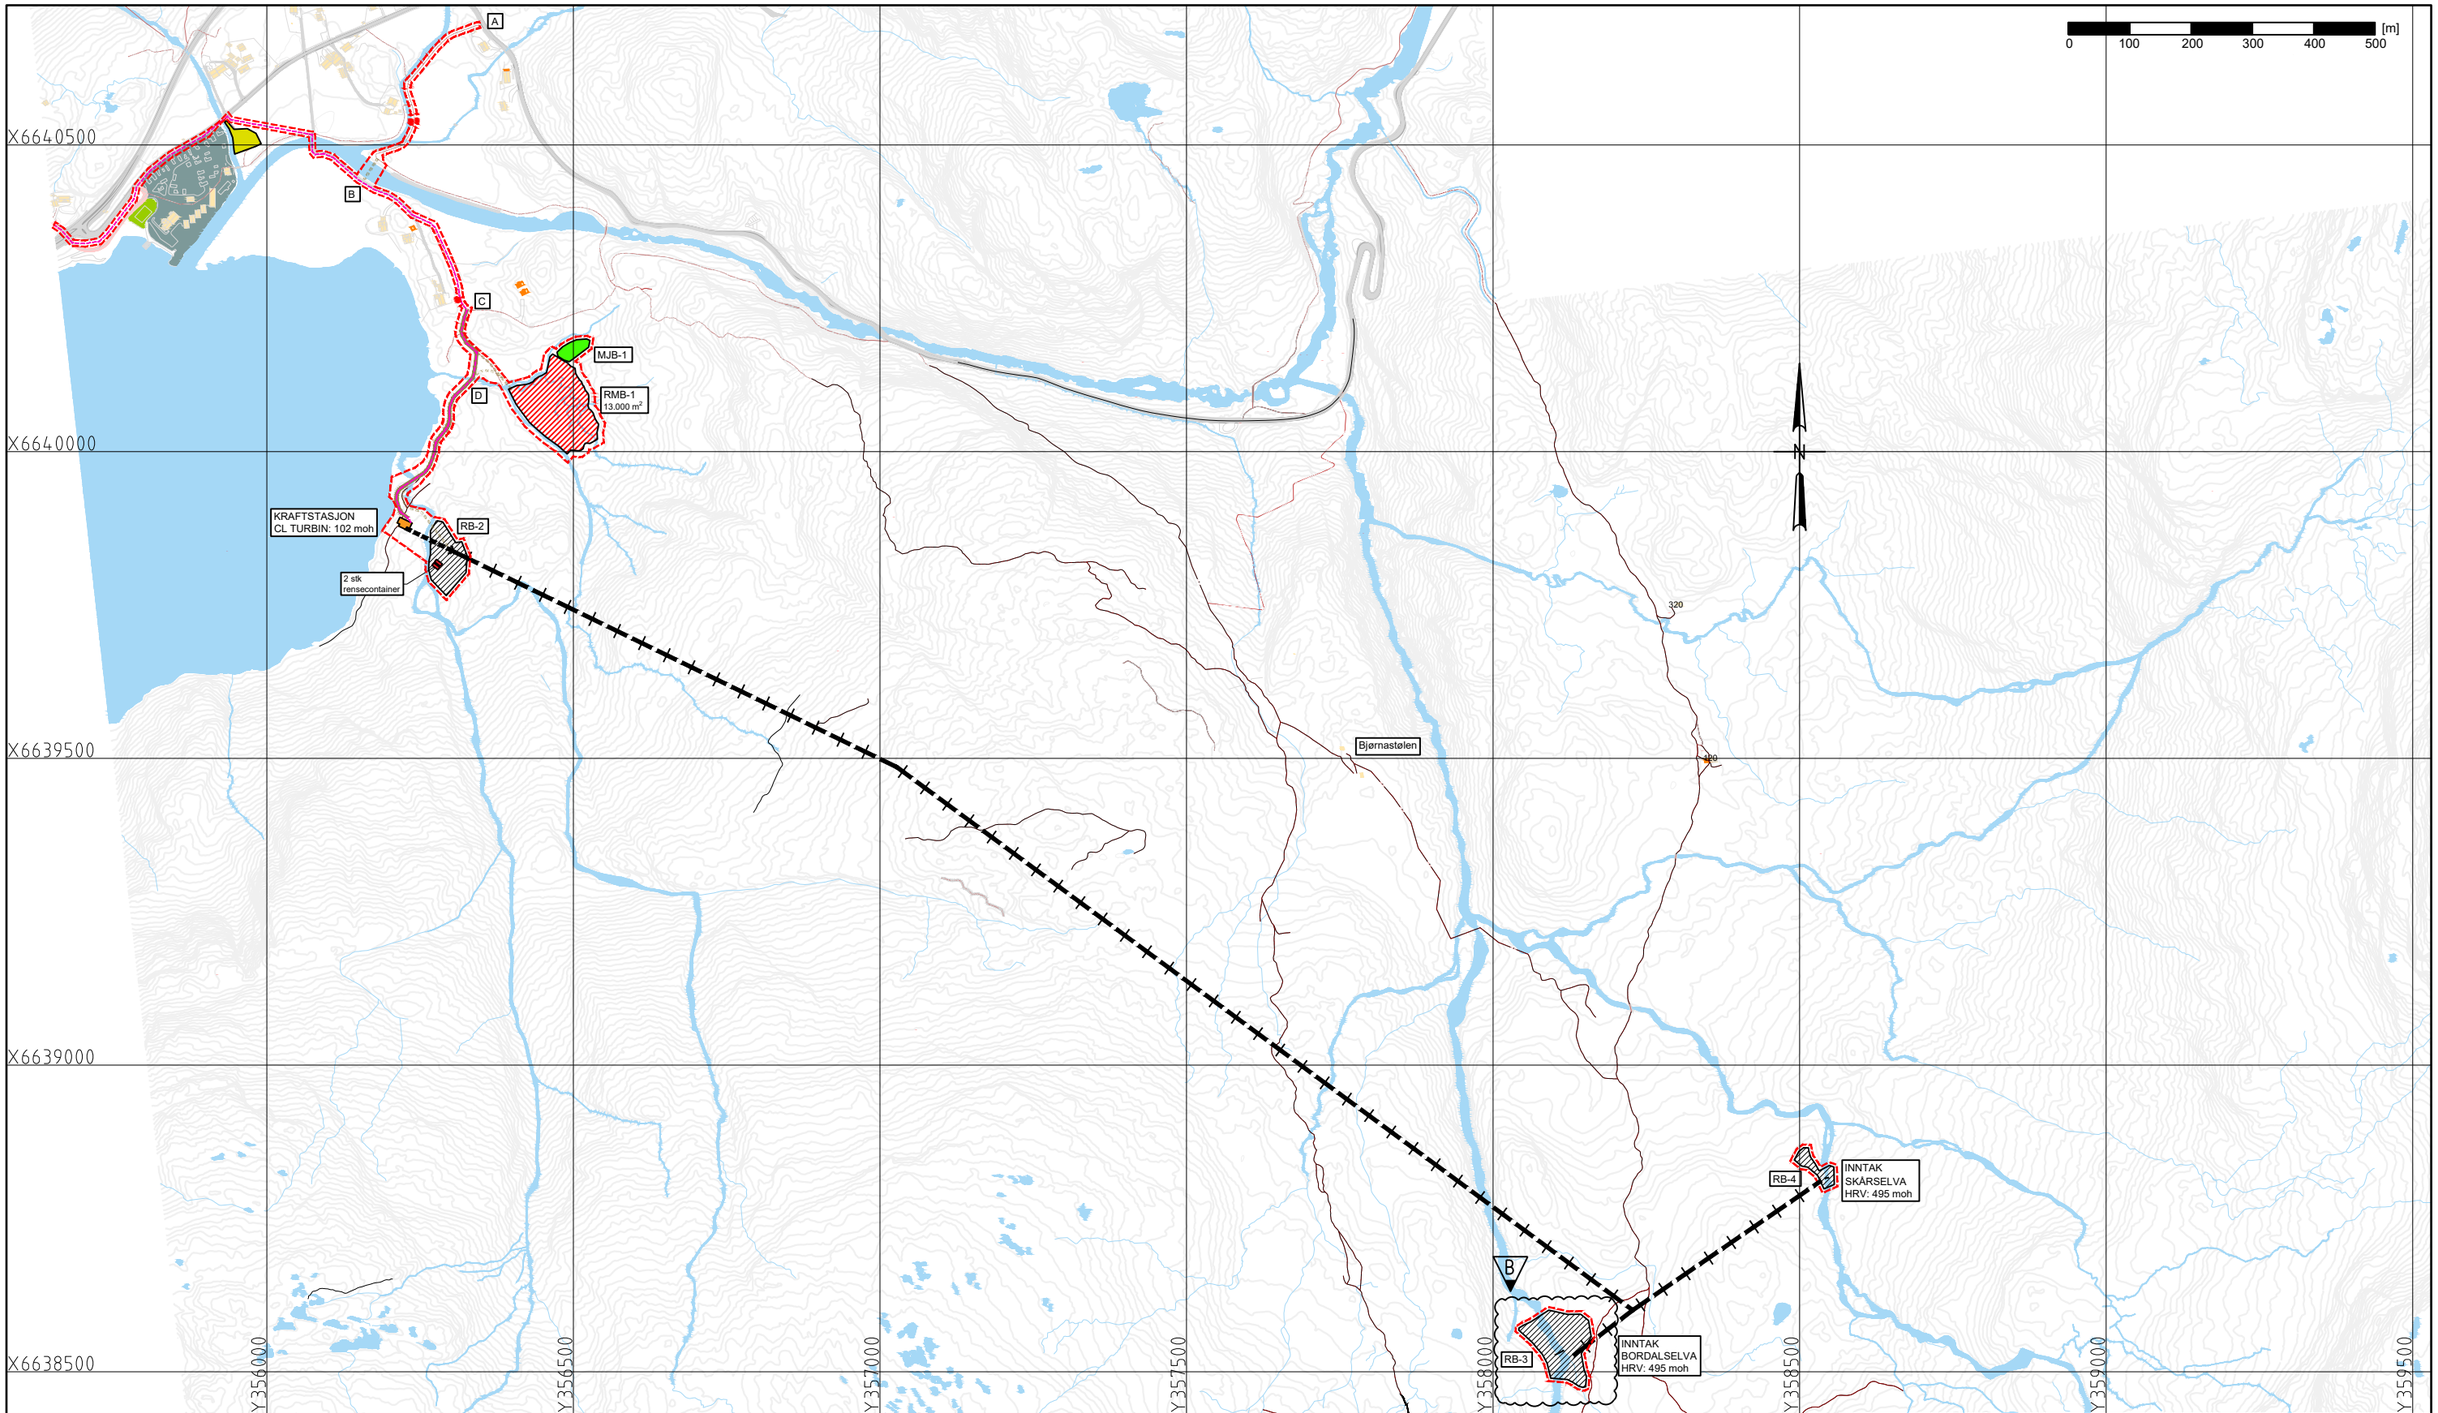

INNGREPSGRENSE
TURBINRØR I GRØFT
BOREHULL
SJAKT/TUNNEL
UTLØPSTUNNEL
OVERFØRING

EKSISTERENDE VEIER
EKSISTERENDE SKOGSVEI/STI
PLANLAGT VEI, PERMANENT
PLANLAGT VEI, MIDLERTIDIG
TILKOMSTTUNNEL
EKSISTERENDE HØGSPENT

EKSISTERENDE LAVSPENT
PLANLAGT HØGSPENT, GRØFT
PLANLAGT HØGSPENT, LUFT
PLANLAGT KABELGRØFT
GRENSE VERNEOMRÅDER

ANLEGGSOMRÅDE, MIDLERTIDIG
KOMBINERT ANLEGGSOMRÅDE OG PERMANENT MASSELAGER
MELLOMLAGER JORDMASSER
NATURTYPE, OMRÅDE AVGRENSES FYSISK
KRAFTSTASJON

Ind	Dato	Revisjonen gjelder	Tegn	Kontr	Godkj
B	09.04.26	Justert inngrepsgrense inntak Bordalen	dtf	me	me
A	28.03.25	Arbeidstegning	dtf	me	me

Kraftpartnar

BORDALEN KRAFTVERK
Arealbruksplan
Hele tiltaket

Originalformat: A3

- ☐ SOM BYGGET
- ☒ ARBEIDSTEGNING
- ☐ FORESPØRSEL
- ☐ FORPROSJEKT
- ☐ MULIGHETSSTUDIE
- ☐ KONSESJONSSØKNAD

EIDE KONSULT

EIDE KONSULT AS
Apeltunvegen 2F
5222 NESTTUN
Tlf: 906 82 313
Epost: magne@eidekonsult.no

Magne Eide	1:10.000	Prosjektnr: 2023.24	Tegningsnr: A050	Rev. ind: B