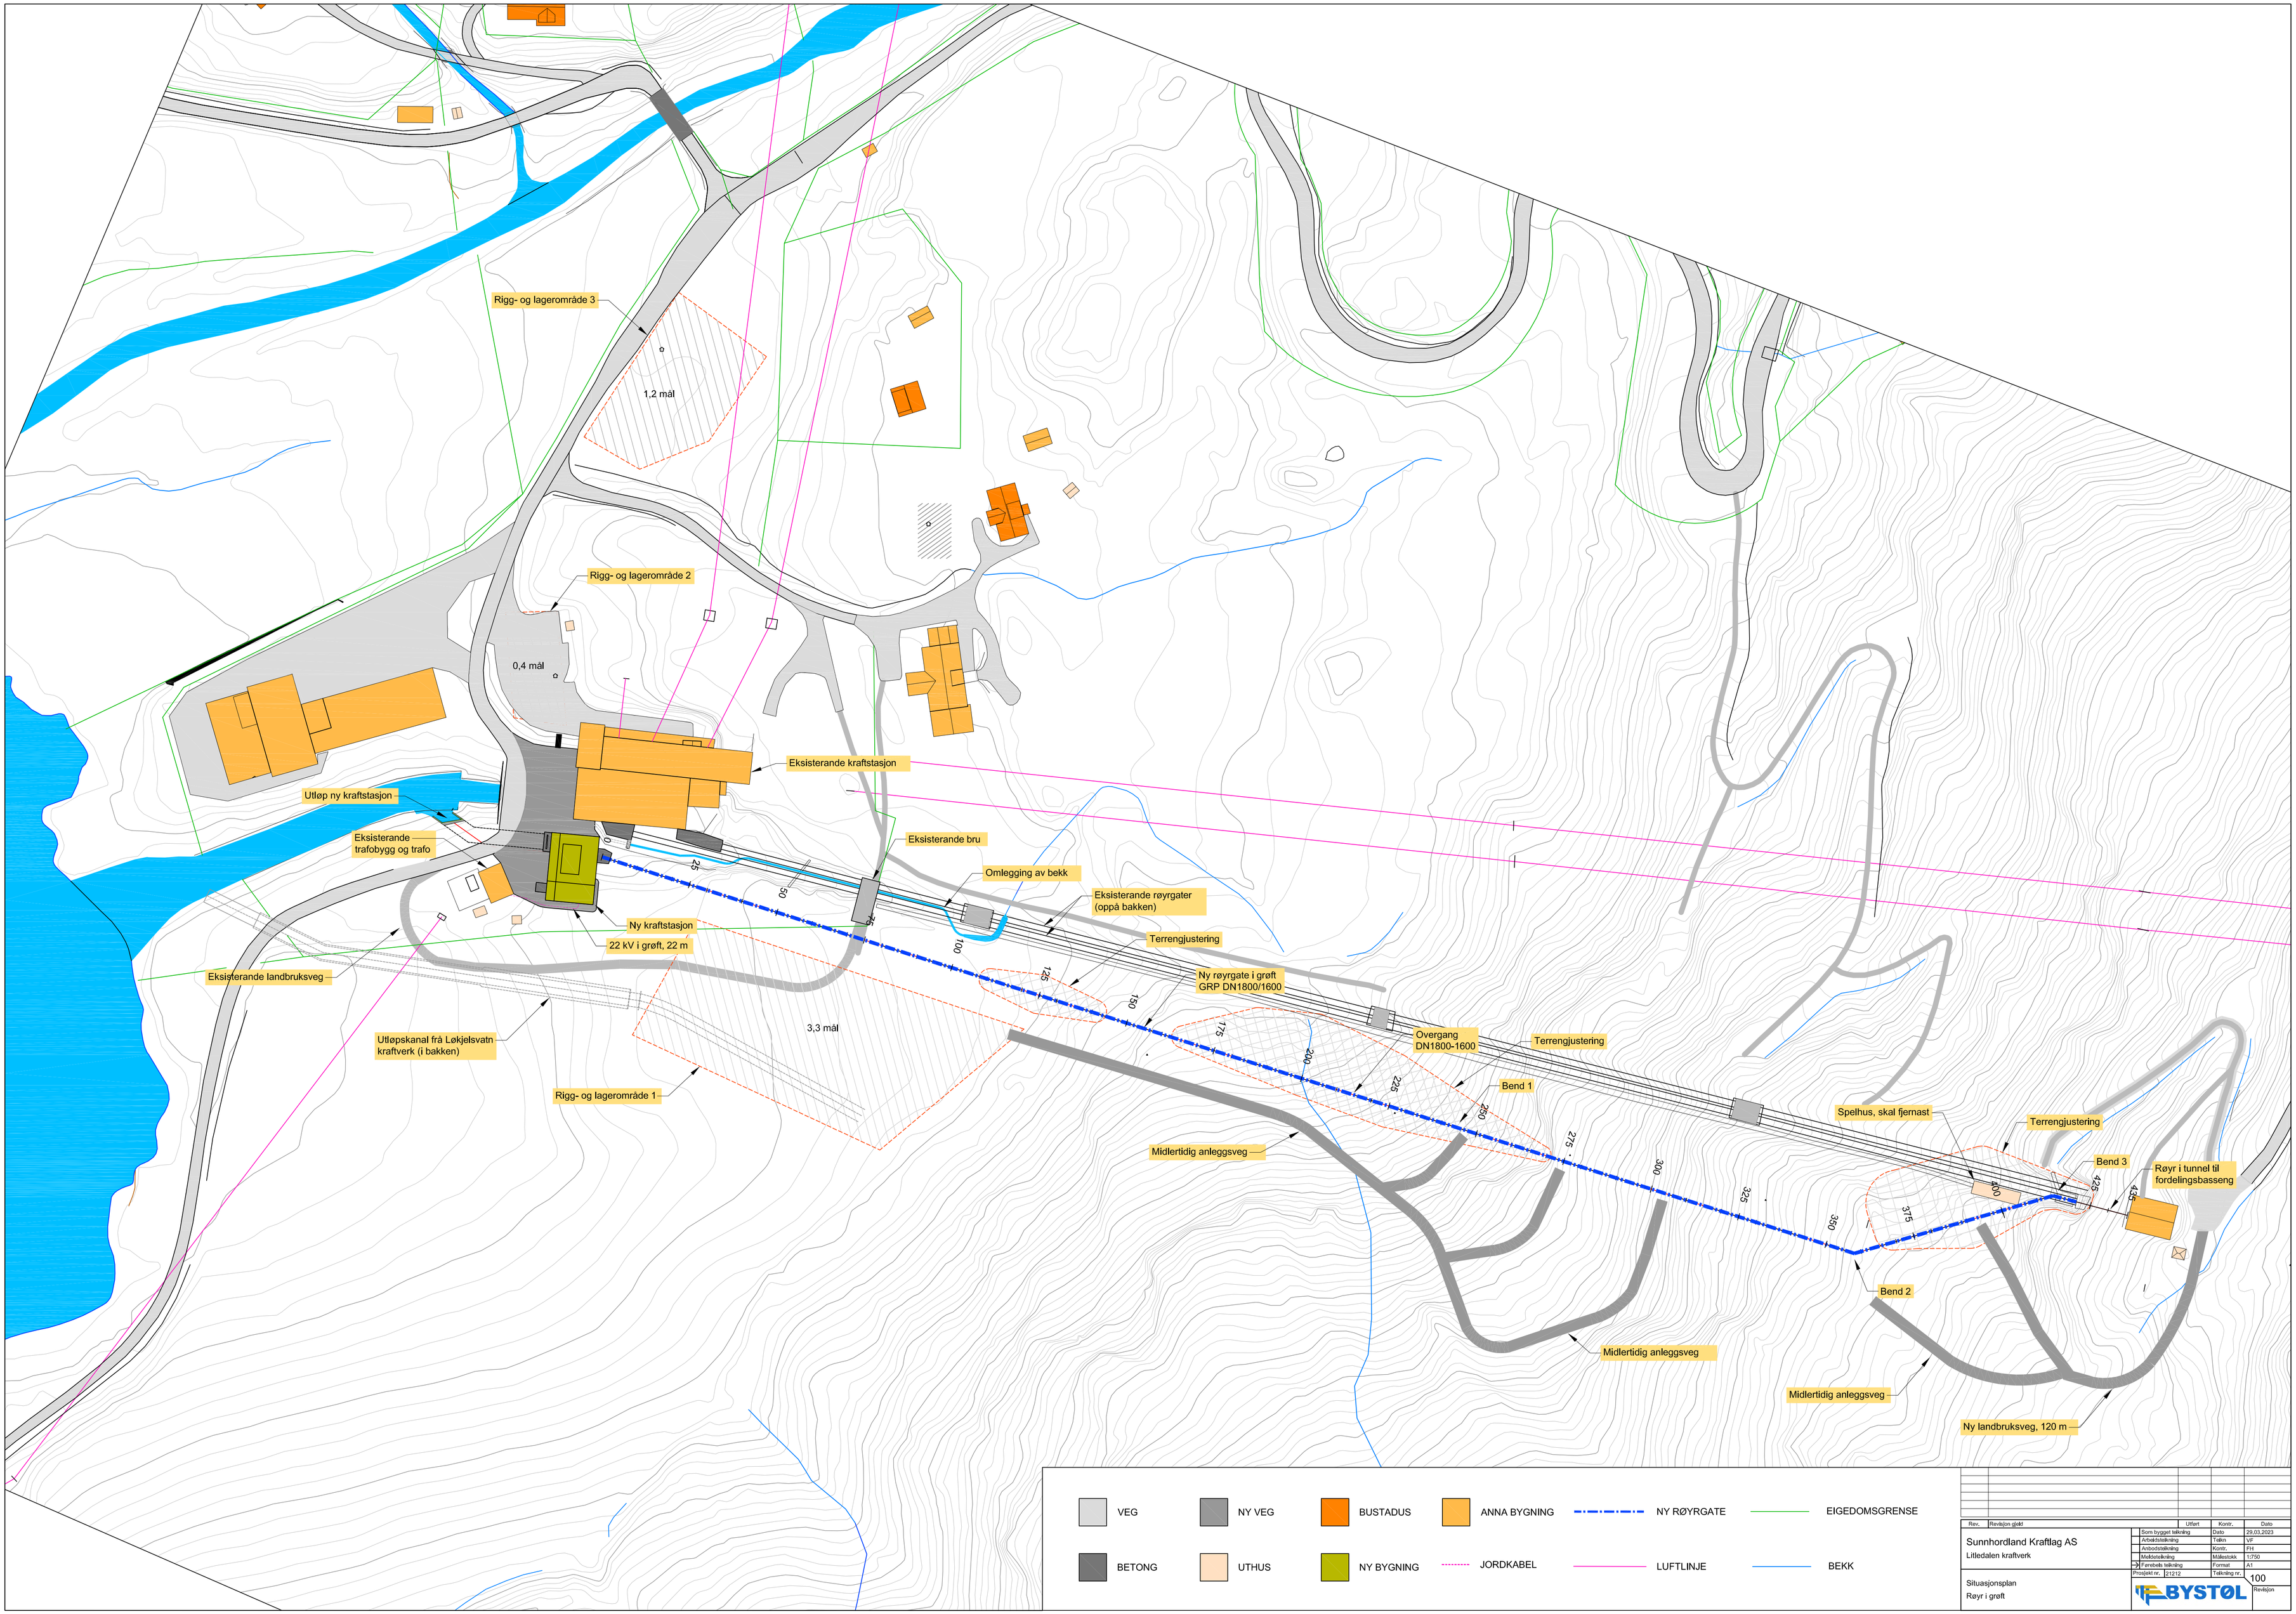

Rev.	Revisjon gjeld	Utført	Kontr.	Dato

Sunnhordland Kraftlag AS
Litledalen kraftverk

Situasjonsplan
Røyr i grøft

Som bygget tekning		Dato	29.03.2023
Arbeidstekning		Tekn.	VF
Anbodstekning		Kontr.	FH
Meldetekning		Målestokk	1:750
Fønsbels tekning		Format	A1
Prosjekt nr.	21212	Tekning nr.	100

BYSTØL

Revisjon