



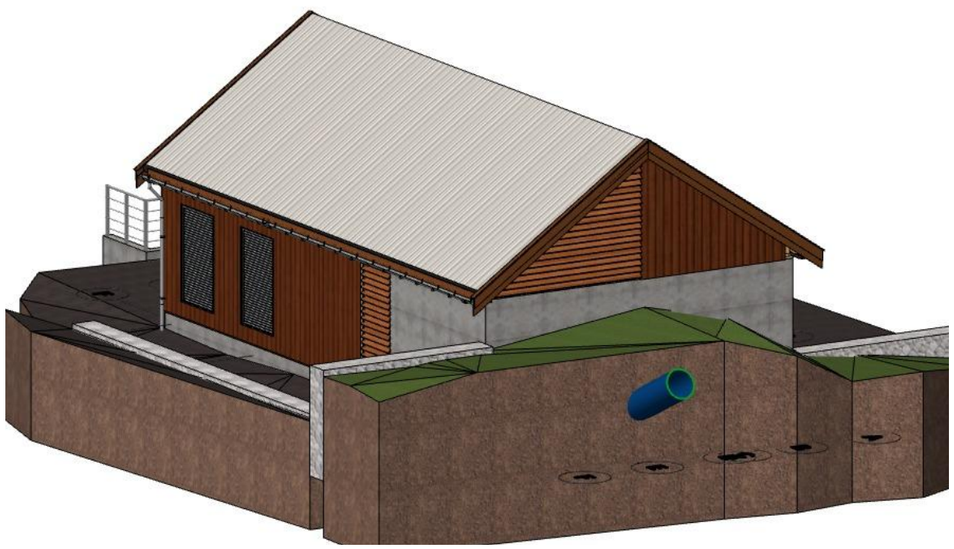

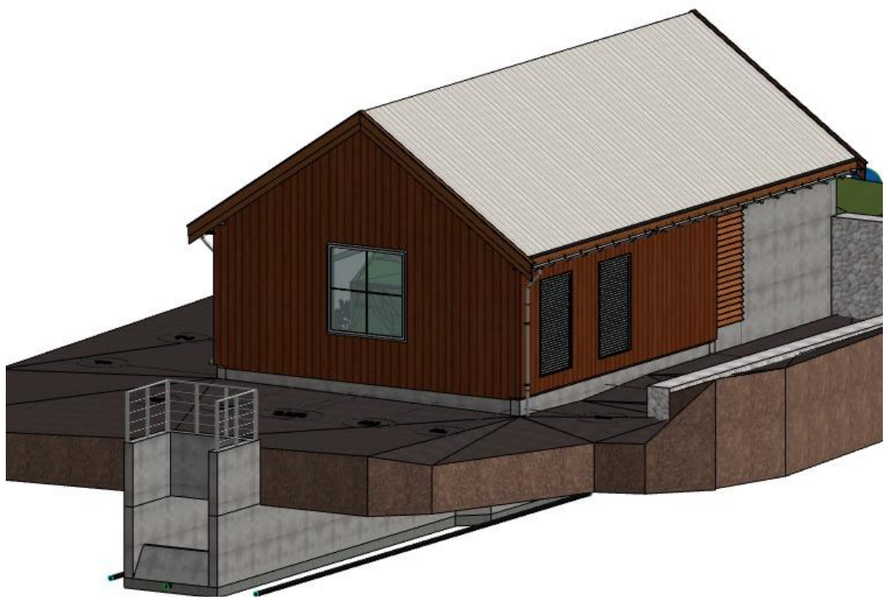

Tegningsnr.: A10-3

Revisjon nr.:

Type tegning: Perspektiv utvendig

Index	Dato	Beskrivelse	Sign	Kontr.

Lokalisering:

N

Prosjekteringsgruppen:

ARK : Hywer AS
Transplantbygget, pb 84
6961 Dale i Sunnfjord
pot@hywer.no
www.hywer.no

RIB : Hywer AS
Transplantbygget, pb 84
6961 Dale i Sunnfjord
pot@hywer.no
www.hywer.no

RIE :

Fase: Asbuilt

HYWER

Prosjekt:

Eikeelva kraftstasjon

Haram kommune

Godkjent:

Kontroll prosjekt

Sign.: E A | Kontroll:

Filnavn: Eikeelva kraftstasjon.pln

Tiltakshaver:
Hywer AS
Transplantbygget, pb 84
6961 Dale i Sunnfjord
post@hywer.no
www.hywer.no

Dato: 23.10.2026

Målestokk: A3 1:142,75, 1:185,83, 1:204,65


Kontroll utførende
Sign.: | Kontroll:


Prosjektnr.: -


Tegningsnr.: A10-3

Prosjektnr. for prosjekterende/lev

Type tegning: Perspektiv utvendig

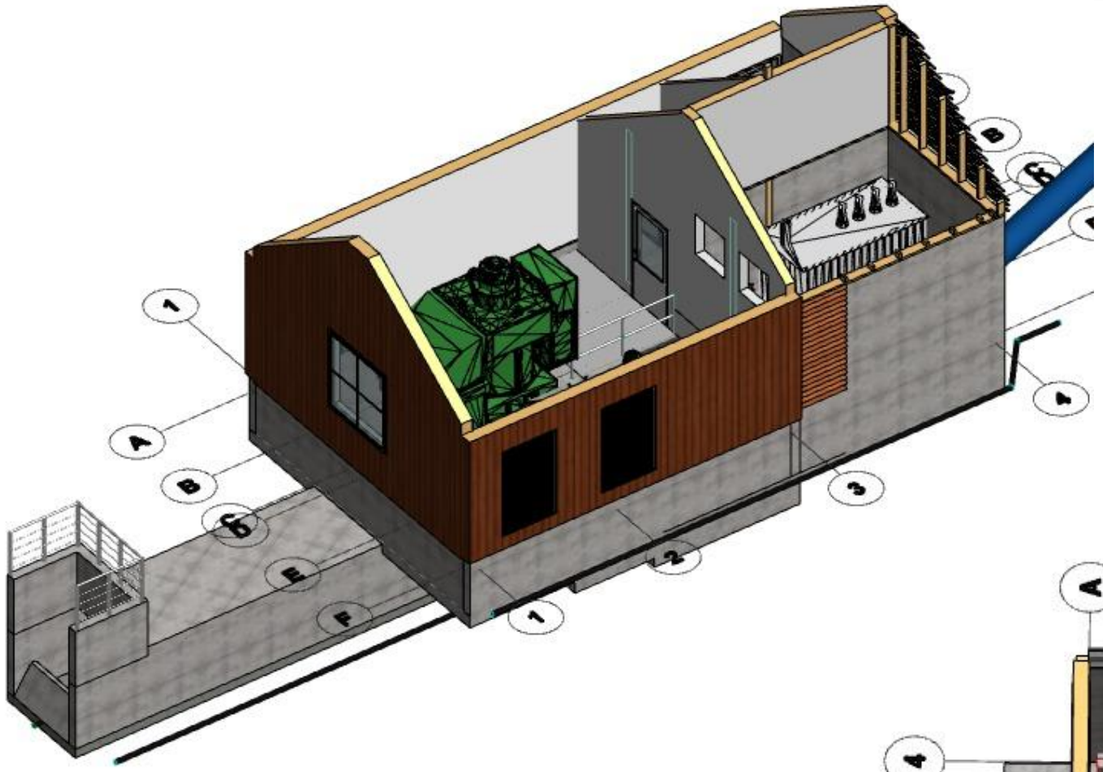

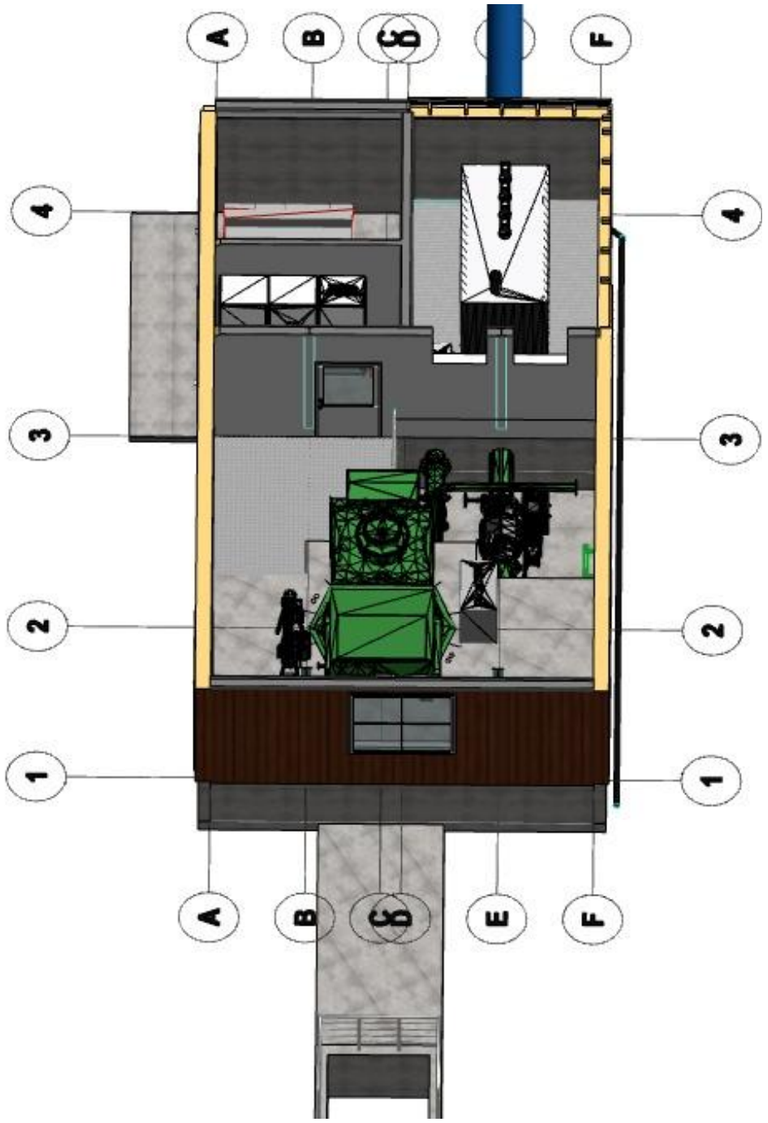

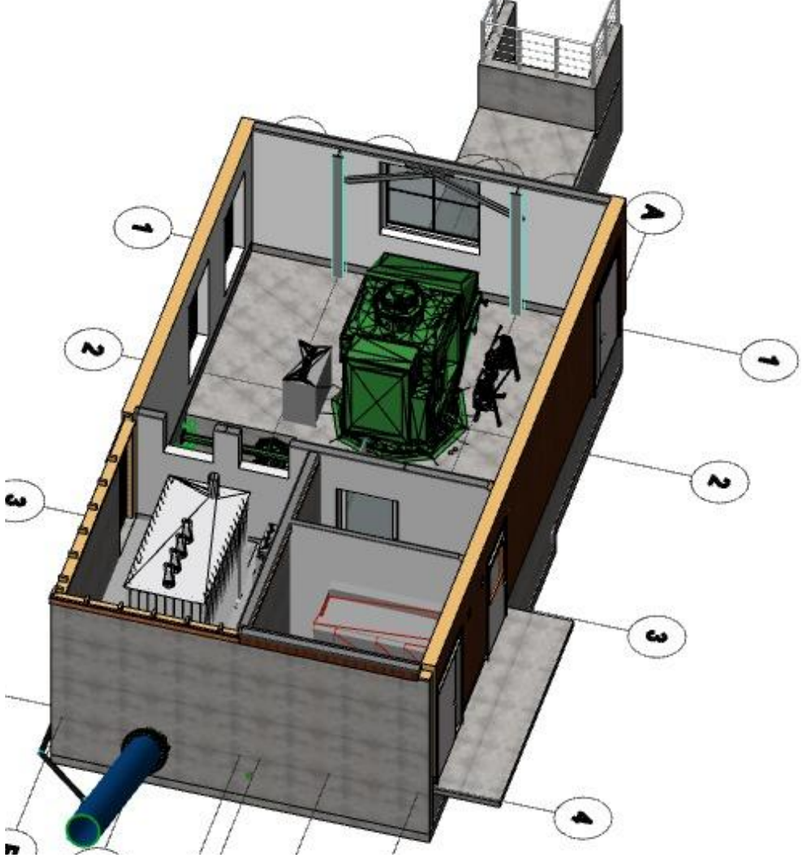

Tegningsnr.:	Revisjon nr.:
A10-4	

Type tegning:
Perspektiv innvendig

Index	Dato	Beskrivelse	Sign	Kontr.

Lokalisering:

N

Prosjekteringsgruppen:

●	ARK :	Hywer AS	Transplantbygget, pb 84 6961 Dale i Sunnfjord pot@hywer.no www.hywer.no
○	RIB :	Hywer AS	Transplantbygget, pb 84 6961 Dale i Sunnfjord pot@hywer.no www.hywer.no
○	RIE :		
○			

Fase:
Asbuilt

HYWER

Prosjekt:

Eikeelva kraftstasjon

Haram kommune

Tiltakshaver:
Hywer AS
Transplantbygget, pb 84
6961 Dale i Sunnfjord
post@hywer.no
www.hywer.no

Godkjent:

Kontroll prosjekt

Sign.:	Kontroll:
E A	

Filnavn:
Eikeelva kraftstasjon.pln

Dato:
23.10.2026


Målestokk: A3
1:130,30, 1:111,24, 1:134,69

Kontroll utførende

Sign.:	Kontroll:

Prosjektnr.:	Tegningsnr.:	Prosjektnr. for prosjekterende/lev
-	A10-4	

Type tegning:
Perspektiv innvendig

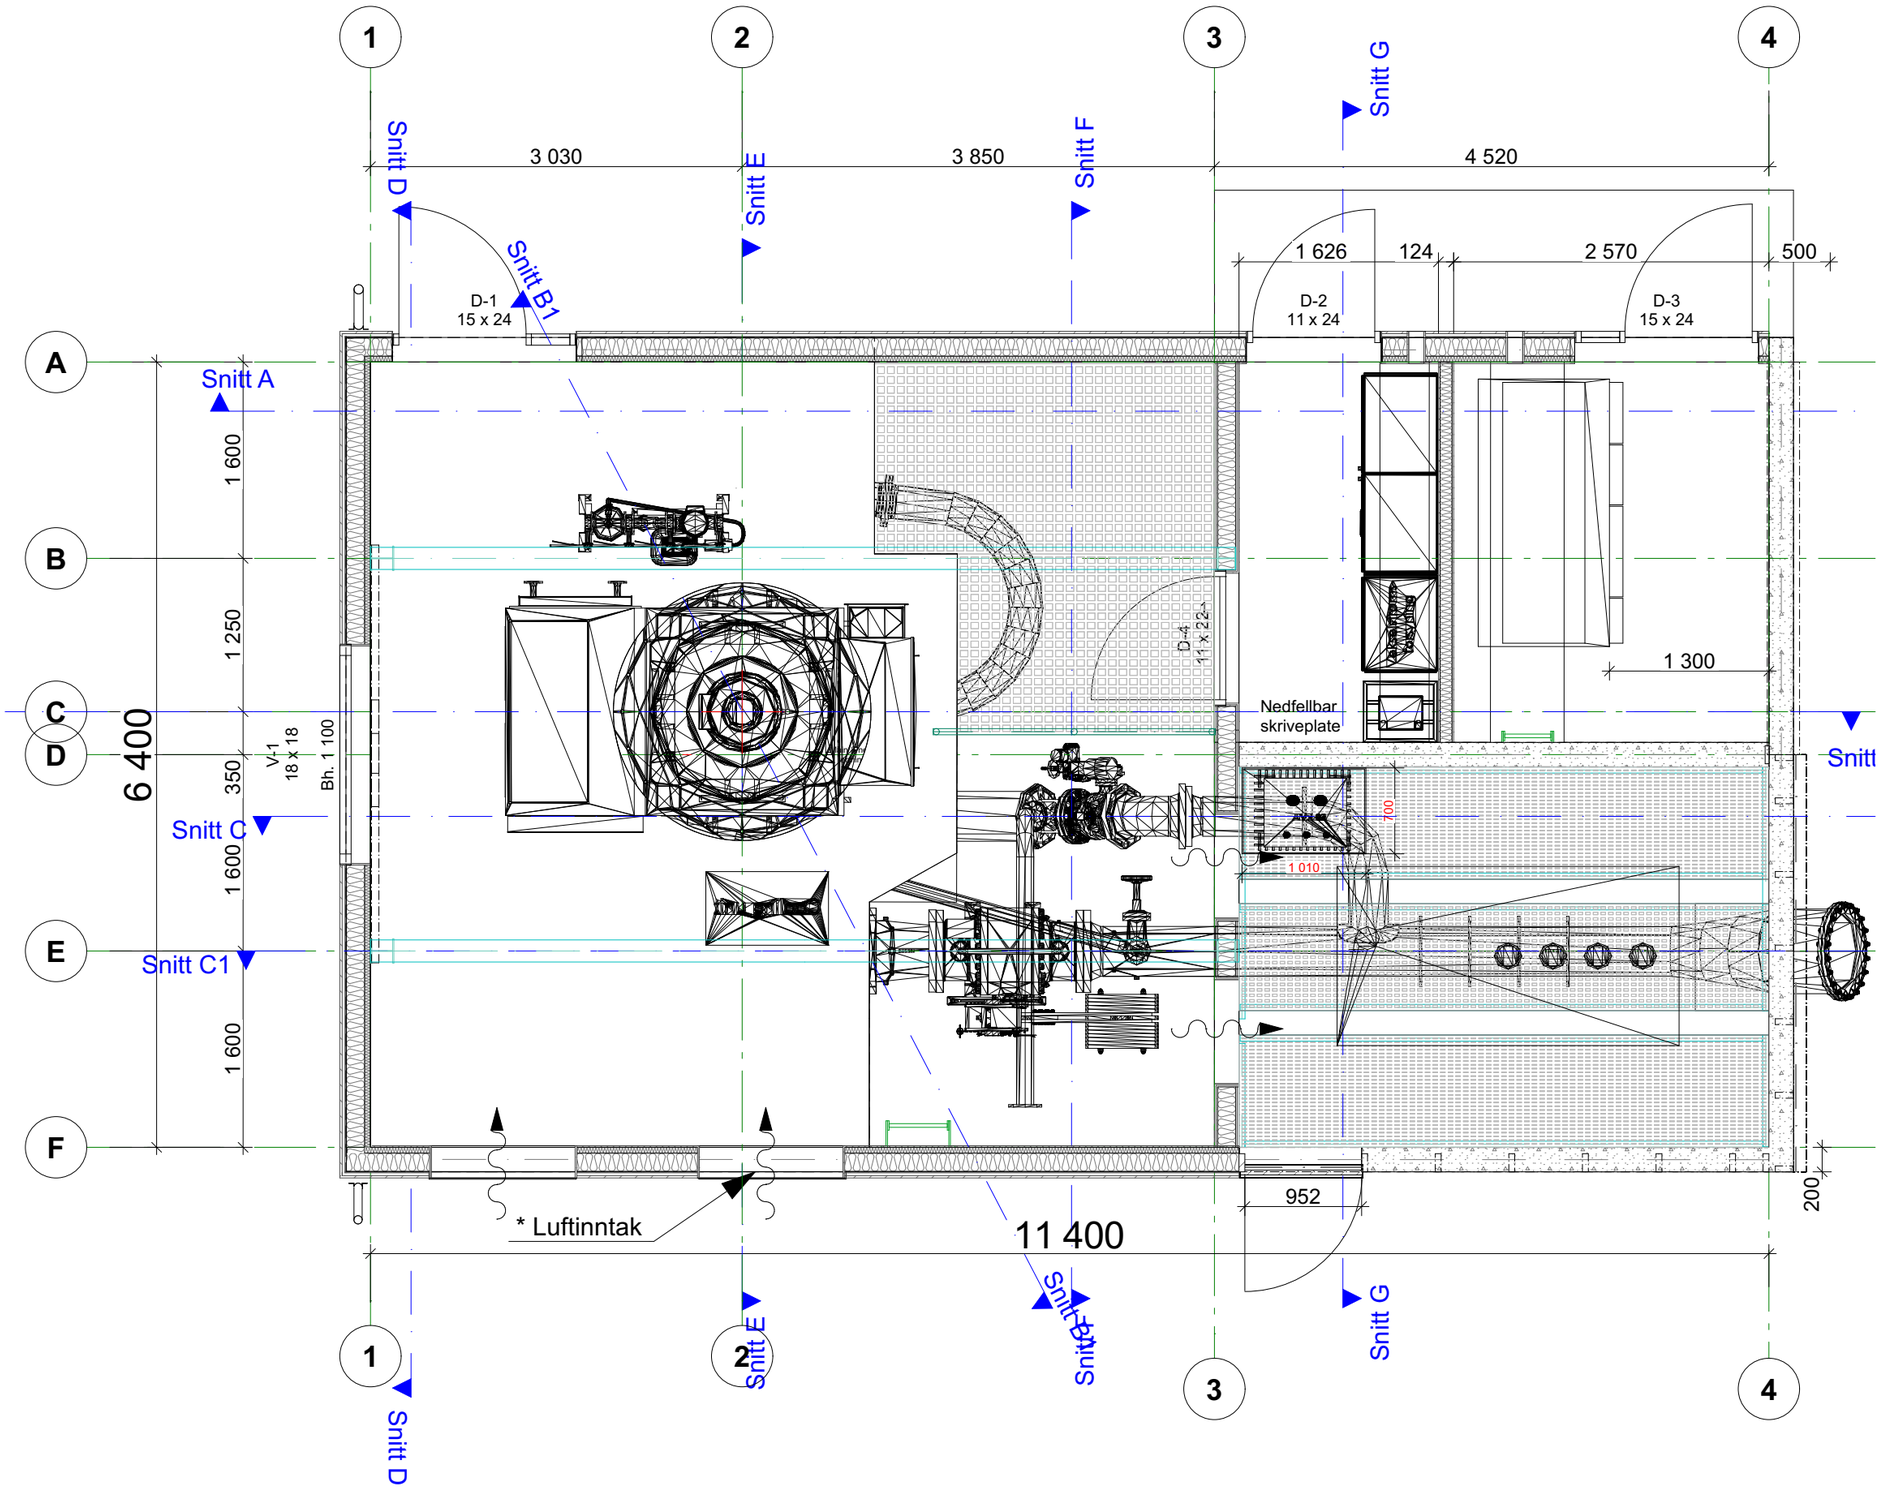

Tegningsnr.:	Revisjon nr.:
A20-8	

Type tegning:
Plan maskinsal

Index	Dato	Beskrivelse	Sign	Kontr.

Lokalisering:

N

Prosjekteringsgruppen:

●	ARK :	Hywer AS
○	RIB :	Hywer AS
○	RIE :	
○		

Transplantbygget, pb 84
6961 Dale i Sunnfjord
pot@hywer.no
www.hywer.no

Transplantbygget, pb 84
6961 Dale i Sunnfjord
pot@hywer.no
www.hywer.no

Fase:
Asbuilt

HYWER

Prosjekt:

Eikeelva kraftstasjon

Haram kommune

Godkjent:

Kontroll prosjekt

Sign.:	Kontroll:
E A	

Filnavn:
Eikeelva kraftstasjon.pln

Tiltakshaver:
Hywer AS
Transplantbygget, pb 84
6961 Dale i Sunnfjord
post@hywer.no
www.hywer.no

Dato:
23.10.2026

Målestokk: A3
1:50

Kontroll utførende

Sign.:	Kontroll:

Prosjektnr.:	Tegningsnr.:	Prosjektnr. for prosjekterende/lev
-	A20-8	

Type tegning:
Plan maskinsal