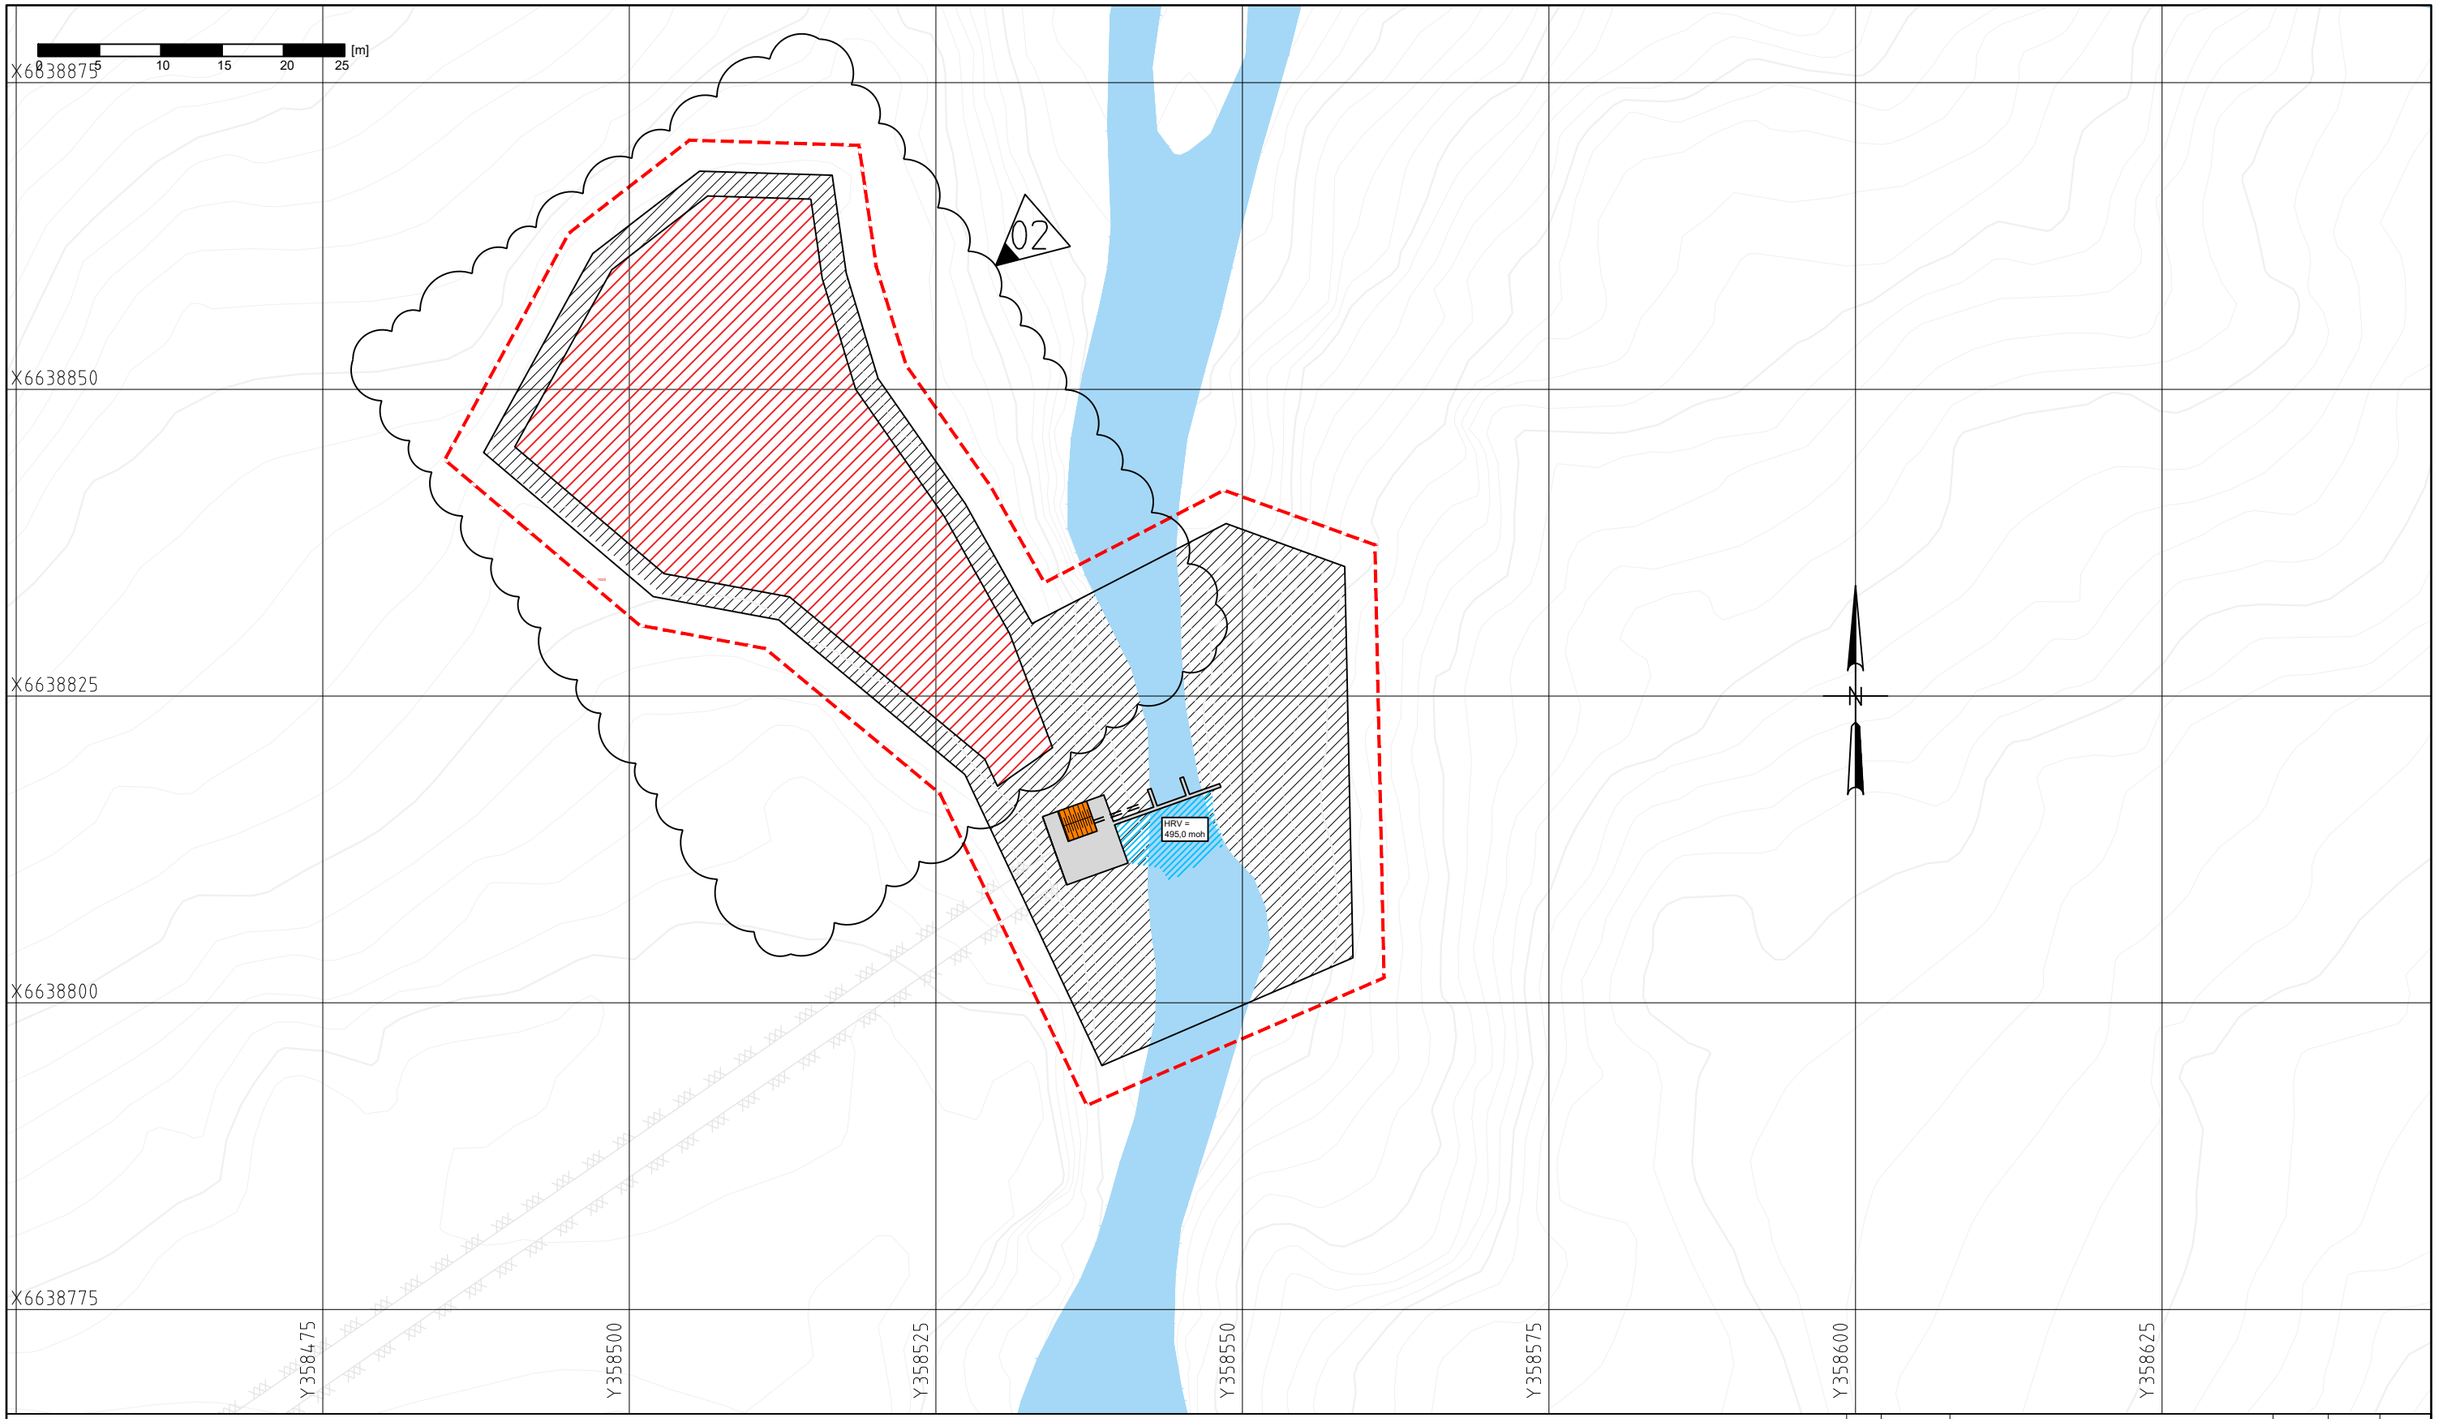

TUNNEL

AREALBRUKSGRENSE

MINSTEVANNFØRING

RIGGOMRÅDE/ANLEGGSOMRÅDE

VANNSPEIL HRV

INNTAK

LUKEHUS

PERMANENT MASSEDEPONI

Ind	Dato	Revisjonen gelder			
02	28.04.26	Lagt til permanent massedeponi	dtf	me	me
01	15.02.24	Vedlegg MTA-plan	nodfro	me	me

Tegn Kontr Godkj

Originalformat: A3

KRAFTPARTNAR AS

BORDALEN KRAFTVERK
Arealbruksplan
Inntak Skårselva

- ☐ SOM BYGGET
- ☐ ARBEIDSTEGNING
- ☐ FORESPØRSEL
- ☒ FORPROSJEKT
- ☐ MULIGHETSSTUDIE
- ☐ KONSESJONSSØKNAD

EIDE KONSULT
EIDE KONSULT AS
Apeltunvegen 2F
5222 NESTTUN
Tlf: 906 82 313
Epost: magne@eidekonsult.no

Magne Eide	1:500	Prosjektnr: -	Tegningsnr: A051.1	Rev. ind.: 02